

### Groupement forestier de Lotbinière Mégantic inc.

# Plan d'aménagement forestier

### IDENTIFICATION DU PRODUCTEUR

NOM:	
ADRESSE:	238,2 IEME RG
VILLE:	ST-FERDINAND (QUE)
	G0N-1N0
REPRÉSENTANT AUTORISÉ:	
TÉL:	
NO PRODUCTEUR:	

# PLAN D'AMÉNAGEMENT FORESTIER

Groupement Agro-Forestier Lotbinière-Mégantic Inc. 2622 rue St-Pierre, Sainte-Agathe de Lotbinière, Québec, G0S 2A0. 418-599-2828



	LE(S) PROP	LE(S) PROPRIÉTAIRE(S)		NO PRODUCTEUR FORESTIER:	000000025814
NOM DU PROPRIÉTAIRE (TITRE DE PROPRIÉTÉ)		NO D'ACTIONNAIRE 2664 LANGUE DE CORRESPONDANCE	DATE DE NAISSANCE	NO DU PLAN D'AMÉNAGEMENT:	1731404201139
		Français 🗹 Anglais 🗌		3	
ADRESSE (POUR ENVOI DE CORRESPONDANCE)		EMAIL			01
238,2 IEME RG				merchanical colorination	loituotoa ol rota
ST-FERDINAND (QUE)	CODE	NEO		lignetity de son hoisé en y praticulant des trayativ	of the fraverity
G0N-1N0	4			d'aménagement forestiers. Pour les plantations, les	s plantations, les
AUTRE PROPRIÉTAIRE		TÉLÉPHONE(5)		essences sont choisies en fonction des caractéristiques	des caractéristiques
		RÉs: BUR: CE	CEL:	du milieu ( texture du sol et drainage ) et des disponibilités.	je ) et des
REPRÉSENTANT		Decemble of true founds and true			
		hectares d'un seul tenant :		Plan préparé par:	

				LOCALISATION DES LOTS	)T\$				
MRC: L'ÉRABLE				MUNICIP	MUNICIPALITÉ (code): ST-FERDINAND	Q.	32013		
DATE D'EXPIRATION DU PAF	DATE D'EXPIRATION RÉGION ADMINISTRATIVE / ÉTAT  ONITÉ D'AMÉNAGEMENT / ÉTAT  AGENCE	ÉTAT	UNITÉ ÉVALUATION	UNITÉ CADASTRALE (code)	RANG (code)	101	SUPERFICIE FORESTIÈRE	SUPERFICIE	FICIE
2031-01-19	17 / 314 / 171	æ	1703-12-4060	HALIFAX 1004	1004 TROIS 03	111	5.2 Ha	5.2	На

표

Ξ

5.2

TOTAL

ÉTAT: A = AJOUT M = MODIFICATION R = RENOUVELLEMENT T = TRANSFERT AN = ANNULER

# PLAN D'AMÉNAGEMENT FORESTIER

Groupement Agro-Forestier Lotbinière-Mégantic Inc. 2622 rue St-Pierre, Sainte-Agathe de Lotbinière, Québec, G0S 2A0. 418-599-2828



# NO DU PLAN D'AMÉNAGEMENT: NO PRODUCTEUR FORESTIER: Plan préparé par: DATE DE NAISSANCE CEL: LANGUE DE CORRESPONDANCE Français ☑ Anglais □ Non Oui moins 800 hectares d'un seul tenant : Propriétaire d'une forêt privée d'au BUR: NO D'ACTIONNAIRE 2664 LE(S) PROPRIÉTAIRE(S) TÉLÉPHONE(S) EMAIL NEO RÉS : CODE ADRESSE (POUR ENVOI DE CORRESPONDANCE) NOM DU PROPRIÉTAIRE (TITRE DE PROPRIÉTÉ) 238,2 IEME RG ST-FERDINAND (QUE) **AUTRE PROPRIÉTAIRE** REPRÉSENTANT

1731404201139

000000025814

	LOCALISATION DES LOTS	

32013

MUNICIPALITÉ (code): ST-FERDINAND


MRC: L'ÉRABLE

_		_	
	3 a	E E	Ha
	SUPERFICIE	5.2	5.2
	JE RE	Ξ	На
	SUPERFICIE FORESTIÈRE	5.2	5.2
	LOT	111	TOTAL
		03	
	RANG (code)	1004 TROIS	
Ī	(e)	1004	
	UNITÉ CADASTRALE (code)	HALIFAX	IN = ANNULER
	UNITÉ ÉVALUATION	1703-12-4060	R = RENOUVELLEMENT T = TRANSFERT AN = AN
	ÉTAT	<u>~</u>	'ELLEMENT
		171	= RENOU\
	ADMINISTRA 'AMÉNAGEN AGENCE	/ 4	NO
,	N REGION ADMINISTRATIVE / UNITÉ D'AMÉNAGEMENT / AGENCE	17 / 314 / 171	M = MODIFICATI
	DATE D'EXPIRATION REGION ADMINISTRATIVE / UNITÉ D'AMÉNAGEMENT / AGENCE	2031-01-19	ÉTAT: A = AJOUT M = MODIFICATION

# Description de la forêt / cartographie

No. de producteur forestier:\_\_\_\_\_ Propriété no. :\_\_\_\_\_

### Carte forestière

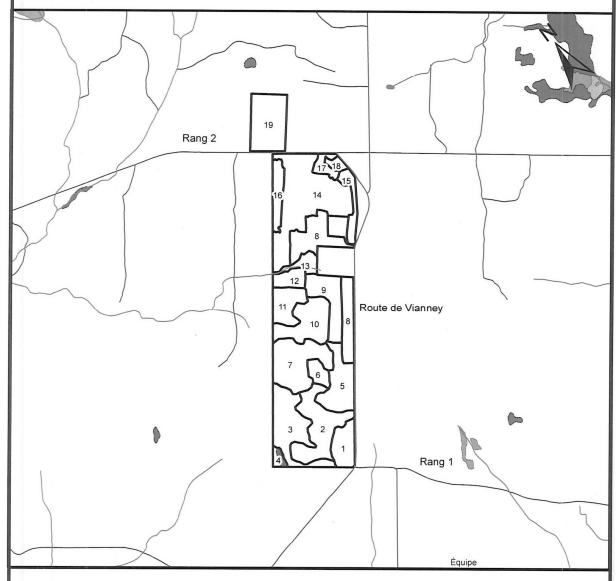

L'identification des zones de marécages arborescents provient des cartes développées par Canard Illimité Canada. Cette cartographie sert donc de repère pour vérifier s'il y a une présence potentielle de milieux humides et elle ne peut servir de délimitation officielle et légale pour une autorisation ministérielle ou municipale. Dans tous les cas, il faut consulter votre MRC ou municipalité et solliciter l'expertise de professionnels en environnement pour valider la présence de milieux humides.

Zone sensible	
Affection du territoire	
UrbainAgricoleForestière	_X_Agro-Forestière
Zone à protéger	
_X_Lac _X_Cours d'eau _X_Ravage	_X_Milieux Humides
Contraintes naturelles	
<del></del>	X_Aucune

Numéro de la photo aérienne: Q97 125 #81

Numéro de la carte forestière: 21 L/4 S-E

Échelle 1/15 000

# Description de la forêt / cartographie

No. de producteur forestier:\_\_\_\_\_ Propriété no. :\_\_\_\_\_

### Carte forestière



L'identification des zones de marécages arborescents provient des cartes développées par Canard Illimité Canada. Cette cartographie sert donc de repère pour vérifier s'il y a une présence potentielle de milieux humides et elle ne peut servir de délimitation officielle et légale pour une autorisation ministérielle ou municipale. Dans tous les cas, il faut consulter votre MRC ou municipalité et solliciter l'expertise de professionnels en environnement pour valider la présence de milieux humides.

Zone sensible	
Affection du territoire	
UrbainAgricoleForestière	_X_Agro-Forestière
Zone à protéger	
_X_Lac _X_Cours d'eau _X_Ravage	_X_Milieux Humides
Contraintes naturelles	
	X_Aucune

Numéro de la photo aérienne: Q97 125 #81

Numéro de la carte forestière: 21 L/4 S-E

Échelle 1/15 000

### 4-DESCRIPTION DE LA FORÊT / DONNÉES FORESTIÈRES

No. du producteur forestier:

Propriété no. 02

No. peup.	Type de peuplement	Essences principales	Superf. approx. (ha)	Densité **	Hauteur (m)	Âge (ans)
001	Erabliere	ERS/BOJ/HEG/ / /	2.0	Al	7 A 18	10 A Sc
002	Mélangé à dom. feuil	ERR/SAB/BOJ/EPR/	4.7	A١	8 A18	30 A40
003	Mélangé à dom. rés	SAB/BOJ/EPR/ / /	4.6	- A1	10A I 7	50
004	Dénudé humide	EPN/SAB/ / /	0.4	D١	1A8	10 A 4 (
005	Résineux	SAB/EPB/EPR/BOJ/ERR	3.3	A۱	8A14	30 A b C
006	Mélangé à dom. rés	SAB/BOJ/ERR/ / /	0.9	A۱	9A13	30 A 6
007	Sapiniere	SAB/EPB/EPR/ / /	4.7	A۱	9 A l a	30 A 50
800	Plantation d'épinette blanche	EPB/SOA/ / / /	5.1	А١	12 AJ 5	40
009	Plantation 1992	EPB/AUL/ / /	2.9	A۱	6 A13	30
010	Pessiere à sapin	EPB/SAB/ERR/ / /	3.7	В١	12 A 18	50

Source:			
photographie aérienne	carte forestière régionale	X vérification sur le terrain	inventaire forestier
Classes de densité du couver	forestier: A(forte)	B(normale) C(faible)	D(très faible)
	100%	80% 60%	1 40% 25%

Équivalences des mesures:

Hauteur: 1 mètre (m) = 3.28 pieds (pi)

Superficie: 1 hectare (ha) = 2.47 acres (ac) = 2.92 arpents carrés

Volume: 1 m3 app. = 0.28 cordes 4' (cd)
1 m3 app./ha = 0.11 cd/ac

### 4-DESCRIPTION DE LA FORÊT / DONNÉES FORESTIÈRES

No. du producteur forestier:

Propriété no. 02

No. peup.	Type de peuplement	Essences principales	Superf. approx. (ha)	Densité **	Hauteur (m)	Âge (ans)
011	Friche Arbustive	EPB/AUL/HAR/SAB/P£†	2.2	А١	1915	10 A 50
012	Plantation d'épinette blanche	EPB/ / / /	1.2	В١	10 A I 5	40
013	Dénudé humide	MEL/SOA/AUL/HAR/	0.9	CI	1 A 1 5	10 A 50
014	Plantation 1999	EPB/BOG/SAB/AUL/PE†	9.1	Al	4 A 9	20
015	Mélangé	CHR/PET/EPB/BOG/ERA うねら	1.2	A١	2 A I R	10 A 3 C
016	Pessiere	EPB/ / / / /	1.5	A۱	10 A I 4	40
017	Résineux	SAB/EPB/PIG/PIR/ERK	0.8	A۱	1 A I 7	10 A 4 C
018	Habitation	1111	0.4	V		
019	Plantation 1992	EPB/ / / /	5.2	A١	10	30

Source:	x photographie aérienne	carte forestière régionale	X vérifica terrain	tion sur le		inventaire forestier
Classes o	de densité du couvert	forestier: A(forte)	B(normale) 80% 60%	C(faible)	D(très	faible)

Équivalences des mesures:

Hauteur: 1 mètre (m) = 3.28 pieds (pi)

Superficie: 1 hectare (ha) = 2.47 acres (ac) = 2.92 arpents carrés

Volume: 1 m3 app. = 0.28 cordes 4' (cd)
1 m3 app./ha = 0.11 cd/ac

### 5-TRAVAUX FORESTIERS DE MISE EN VALEUR

No. du producteur forestier:

Propriété no.: 02

No.peup	Type de peuplement	Travaux	Superf.	Priorit
001	Erabliere			
		Jardinage feuillu NON SUBVENTIONNÉ	2.0	20
002	Mélangé à dom. feuil			
		Une coupe d'assainissement de votre peuplement en prélevant les arbres malades ou chancrés. NON SUBVENTIONNÉ	4.7	10
003	Mélangé à dom. rés			
		Coupe d'amélioration du peuplement NON SUBVENTIONNÉ	2.3	10
		La coupe totale des tiges d'un peuplement mature avec protection de la regénération présente. NOTE : VÉRIFIER LES REGLEMENTS MUNICIPAUX .	2.3	10
005	Résineux			
		Coupe d'amélioration du peuplement NON SUBVENTIONNÉ	3.3	10
006	Mélangé à dom. rés			
		La coupe totale des tiges d'un peuplement mature avec protection de la regénération présente. NOTE : VÉRIFIER LES REGLEMENTS MUNICIPAUX .	0.5	10
		Une plantation manuelle de plants résineux de forte dimension.	1.0	10
		Une coupe d'assainissement de votre peuplement en prélevant les arbres malades ou chancrés. NON SUBVENTIONNÉ	0.4	1L
007	Sapiniere			
		Une coupe d'assainissement de votre peuplement en prélevant les arbres malades ou chancrés. NON SUBVENTIONNÉ	4.7	10
		La coupe totale des tiges d'un peuplement mature avec protection de la regénération présente. NOTE : VÉRIFIER LES REGLEMENTS MUNICIPAUX .	4.7	21
800	Plantation d'épinette blanche			
		Éclaircie de plantation avec martelage NON SUBVENTIONNÉ	4.5	10

Notes: - Toute prescription sylvicole signée par un ingénieur forestier peut s'ajouter à cette liste de travaux

Priorité :

1- TRES

2- ASSEZ

3- PEU

Temps de réalisation :

C: 0 À 5 ANS

L:5 À 10 ANS

### 5-TRAVAUX FORESTIERS DE MISE EN VALEUR

No. du producteur forestier:

Propriété no.: 02

No.peup	Type de peuplement	Travaux	Superf.	Priorit
009	Plantation			
		Éclaircie commerciale de plantation fait à l'abatteuse	2.9	20
010	Pessiere à sapin	· · · · · · · · · · · · · · · · · · ·		
		La coupe totale des tiges d'un peuplement mature avec protection de la regénération présente. NOTE : VÉRIFIER LES REGLEMENTS MUNICIPAUX .	3.7	20
		Une plantation manuelle de plants résineux de forte dimension.	7.4	20
011	Friche herbacée			
		La coupe totale des tiges d'un peuplement mature avec protection de la regénération présente. NOTE : VÉRIFIER LES REGLEMENTS MUNICIPAUX .	2.2	2C
		Déchiquetage mécanique de la broussaille afin de faciliter la mise en terre des plants.NOTE: Peuplement dégradé et regénération inadéquate.	2.2	20
		Une plantation manuelle de plants résineux de forte dimension.	4.4	2C
012	Plantation d'épinette blanche			
		La coupe totale des tiges d'un peuplement mature avec protection de la regénération présente. NOTE : VÉRIFIER LES REGLEMENTS MUNICIPAUX .	1.2	3L
013	Dénudé humide			
		Une coupe d'assainissement de votre peuplement en prélevant les arbres malades ou chancrés. NON SUBVENTIONNÉ	0.9	3C
014	Plantation			
		Éclaircie commerciale de plantation fait à l'abatteuse	7.0	2L
		Dégagement de plantation NON SUBVENTIONNÉ	0.4	2L
015	Mélangé			
		Une coupe d'assainissement de votre peuplement en prélevant les arbres malades ou chancrés. NON SUBVENTIONNÉ	1.2	3C

Notes: - Toute prescription sylvicole signée par un ingénieur forestier peut s'ajouter à cette liste de travaux

Priorité :

1- TRES

2- ASSEZ

3- PEU

Temps de réalisation :

C: 0 À 5 ANS

L:5 À 10 ANS

### 5-TRAVAUX FORESTIERS DE MISE EN VALEUR

No. du producteur forestier:

Propriété no.: 02

No.peup	Type de peuplement	Travaux	Superf.	Priorité
016	Pessiere			
		Éclaircie de plantation avec martelage NON SUBVENTIONNÉ	1.0	2C
017	Résineux			
		La coupe totale des tiges d'un peuplement mature avec protection de la regénération présente. NOTE : VÉRIFIER LES REGLEMENTS MUNICIPAUX .	0.8	2C
019	Plantation			
		Éclaircie de plantation avec martelage NON SUBVENTIONNÉ	5.2	1L

Notes: - Toute prescription sylvicole signée par un ingénieur forestier peut s'ajouter à cette liste de travaux

Priorité :

1- TRES

2- ASSEZ

3- PEU

Temps de réalisation :

C: 0 À 5 ANS

L:5 À 10 ANS

### DESCRIPTION DES TRAVAUX PAR PEUPLEMENT

No. du producteur forestier:

Propriété no.: 02

No.peup	Type de peuplement	Travaux
002	Mélangé à dom. feuil	Sapins ou arbres matures
	<b>33</b>	Supine ou arbies matures
003	Mélangé à dom. rés	Sapins ou arbres matures
004	Dénudé humide	Terrain humide
005	Résineux	Sapins ou arbres matures
007	Sapiniere	Sapins ou arbres matures

# DESCRIPTION DES TRAVAUX PAR PEUPLEMENT

No.peup	Type de peuplement	Travaux	
013	Dénudé humide	Terrain humide	
017	Résineux	Sapins ou arbres matures	
018	Habitation		
		, r	
019	Plantation		
	10. MI		
			¥
		*	

REMAR	
ACCEPT	ATION ET SIGNATURE
lecisions qui l éalisation de d	crits dans ce plan d'aménagement forestier visent à aider le propriétaire à prendre les il permettent de mettre en valeur sa propriété et ils sont indiqués à titre de suggestion. La es travaux n'est toutefois pas obligatoire. Cependant, des données supplémentaires peuve aires avant de procéder à leur réalisation. Il est recommandé au propriétaire forestier:
de consulter	un conseiller forestier et de vérifier la réglementation municipale avant d'entreprendre des
de noter les i	nterventions réalisées sur la propriété. es affectations du territoire selon le shéma d'aménagement et de protéger les zones
sensibles.	so anostations du territoire selon le shema à amenagement et de proteger les zones
orestier lors d	le mon plan d'aménagement forestier reflète les informations fournies par le conseiller notre rencontre et je m'engage envers la gestion durable des ressources de ma propriété les reconnues en la matière.
Signature du p	opriétaire ou du représentant autorisé Date
'ai élaboré un	olan d'aménacement forestier pour la propriété ci-haut mentionnée appartenant à
e plan est val	de jusqu'en 19 jawwer 2031 inclusivement.
e certifie que e rivées.(règlen	e plan d'aménagement est conforme aux règlements de l'Agence de mise en valeur des for ent #4 du 1 avril 1997) de l'Agence Forestière des Bois-Francs .

Groupement forestier de Lotbinière-Mégantic 270, rue St-Pierre Ste-Agathe de Lotbinière (Qué) G0S 2A0 Tél:(418)599-2828 Fax:(418)599-2856

SITE WEB : GAFI MI COM

forestier avec un organisme de gestion en commun (g  Oui   Non	an d'aménagement forestier sont sous convention d'aménagement
HALIFAX  ang (code): 02 DEUX et 3 trois  ot (s): 69, 70.1,       éclaration de l'ingénieur forestier  onvention d'aménagement forestier avec un organism  Je déclare que les lots ou parties de lot du présent pla forestier avec un organisme de gestion en commun (g	Bloc: 02  me de gestion en commun an d'aménagement forestier sont sous convention d'aménagement
<u>éclaration de reconnaissance du producteur forestie ersonnels du propriétaire</u>	er et consentement à l'utilisation des renseignements
Déclaration de reconnaissance :	
Je consens à ce que les renseignements fournis sur Forêts, de la Faune et des Parcs aux fins d'analys	r ce document soient utilisés par le mandataire du ministère des se de ma demande d'enregistrement des superficies à vocation ur forestier ainsi que pour toutes les communications nécessaires
Je consens à fournir au mandataire du Ministère tout d' l'enregistrement de mes superficies à vocation forestie	document essentiel à l'analyse de mon dossier pour ere et à ma reconnaissance en tant que producteur forestier.
Je consens à joindre au présent document une copie à enregistrer. Par ailleurs, je joins à ma demande un droits d'enregistrement.	des comptes de taxes municipales se rapportant aux superficies chèque fait à l'ordre du Bureau d'enregistrement acquittant les
À titre de propriétaire d'une forêt privée d'au moins 80 organisme de protection contre le feu.	00 hectares d'un seul tenant, j'atteste être membre en règle d'un
Consentement à l'utilisation des renseignements pe	
<ul> <li>valeur des forêts privées concernée ainsi qu'aux pers mettre en oeuvre les différents programmes destiné</li> </ul>	ur ce document soient transmis à l'agence régionale de mise en connes mandatées par celle-ci ou par le Ministère pour élaborer ou és aux producteurs forestiers reconnus. À défaut de consentir, je aleur des forêts privées concernée ne pourra traiter ma demande à cet effet.
privées responsable de mon dossier utilise les renseid	cteurs de bois ou l'Agence régionale de mise en valeur des forêts gnements personnels concernant mon nom et mon adresse pour aissances (notion qui englobe l'information et la formation) en êts privées.
Je consens à ce que le Bureau d'enregistrement com une information est manquante ou une précision est n	munique directement avec mon conseiller forestier, dans le cas or nécessaire.
Vous pouvez en tout temps modifier ces choix en remp parvenir au Bureau d'enregistrement responsable de vo auprès des bureaux d'enregistrement ou sur le site l <u>atern</u>	olissant le formulaire "Renseignement personnels" et en le faisan otre dossier. Vous pouvez également vous procurer ce formulaire net du Ministère.
Signature du propriétaire : 🎸	
Date :	-02-2021
ection réservée au ministère des Forêts, de la Faunc	et des Parcs ou aux personnes mandatées par celui-ci
	estier conformément à l'article 130 de la Loi sur l'aménagement
Commentaires :	
Date de reconnaissance :	



Signature de l'Agence

Sélectionné pour la V.O.

### Rapport d'exécution et désignation du ou des bénéficiaires de la participation financière de l'Agence BOIS FRANCS

restière des Bols-Francs Conseiller forestier accrédité: GROUPEMENT FORESTIER LOTB-MEGANTIC No: 1731404230126 24081 No producteur: 000000025814 Nom, prénom : Représentant : Adresse: 238,2 IEME RG, ST-FERDINAND (QUE), G0N-1N0 Tél. rep. Tél. rés. : ( Région écologique : 3d-M Code d'unité d'évaluation : 1602-75-8512 No du P.A.F.: 1731404201139 Municipalité (code): 32013 Nom: ST-FERDINAND Cadastre (code): 1004 Nom: HALIFAX Rang (code): 02 Nom: DEUX Lot (s) No: 6234370 5. Résultats et qu 1. Blessures aux arbres (%): 2. Tiges éclaircies ou dégagées (tiges/ha) : Résineux (tiges/ha): Feuillus (tiges/ha): 3. Tiges totales éclaircies ou non (tiges/ha) : Résineux (tiges/ha): Feuillus (tiges/ha): 4. Andains (%): 5. Microsites conforme (qté/ha): 2000 6. Coefficient de distribution (%): Résineux (%): Feuillus (%): 7. Qualité d'exécution (%): 92 8. Respect bandes de protection (O/N): OUI 9. Surface terrière résiduelle (m2/ha) : Résineux (m2/ha): 0.0 Feuillus (m2/ha): 10. Prélèvement (%) : 11. Prélèvement sentier (%) : 12. Tige de qualité (nb/ha) : 13. Tige de qualité (%): 14. Nombre de semencier (nb/ha): 15. Volume total récolté (m3s) 16. Machinerie ou équipement utilisé : Extracteur ou Pelle 17. Procédure reconnue contre maladie du rond (O/N) : 18. Période de réalisation : 2024-05-15 19. Travaux réalisés par : C : conseiller 20. Le travail a-t-il été effectué conformément à la prescription? : OUI 21 None None Essence Quantité Туре Densité (tiges/ha) Code de stock 22. None None EPN 850 RS 2019 9U 23. None None EPB 6500 RS 2019 5U 24. None : None **EPB** 3528 RC 2019 BL 25. Structure résiduelle FSC : 26. 10878 27 Total Superficie reboisée 5.50 6. Travaux exécutés et demande d'aide financ Technique (\$) Exécution (\$) Code Trav Total (\$) Taux S-Total Réduc Total Bénéf Taux S-Total Réduc Total Bénéf 7638 PMARR G 7 35 214,00 1572,90 0.00 1572 90 Α 430.00 3160.50 0.00 3160.50 Α 4733 40 7681 TRAPE G 7.35 20.00 147.00 0.00 147.00 A 0.00 0.00 0.00 0.00 A 147.00 7639 PMAR3 G 3.528 214.00 754.99 0.00 754.99 A 380.00 1340.64 0.00 1340.64 A 2095.63 7671 TRA36 G 3.528 15,00 52.92 0.00 52.92 A 0.00 0.00 0.00 0.00 A 52.92 Total Technique Total Exécution 4501,14 7028,95 AR-02 2527,81 Programme REBOISEMENT 10. Réservé à l'Agence 11. Attestation de l'ingénieur forestier J'atteste que tous les travaux ont été effectués adéquatement, c'est-à-dire, conformément L'Agence accepte la demande de participation financière pour les activités de protection et de aux règles connues et éprouvées de la sylviculture et qu'ils répondent à toutes les autres conditions d'admissibilité contenues dans le cahier de références techniques du MFFP et celles exigées par l'Agence. mise en valeur décrites à la section 8 de la présente en sylvicole et demande de participation financière présentée en conformité avec la prescription À cet égard, l'Agence accorde une participation financière au : J'atteste aussi que les travaux ont été effectués en respect et selon les modalités d'intervention prévues au PPMV de l'Agence. Producteur forestier reconnu, et ce, pour un montant de Conseiller forestier accrédité, et ce, pour un montant de 7028,95 Les travaux ci-haut décrits ne sont pas admissibles à une aide financière pour la raison et par conséquent, le(s) reconnaît à titre de bénéficiaire (s) de sa participation financière. L'Agence refuse la demande de participation financière pour les activités de protection et de mise en valeur décrite à la section 8 de la présente en conformité avec la prescription sylvicole et demande de participation financière présentée.

24081

		1- IDENTIFICA	ATION		No: 17314042	30124
Numéro de producteur: 000000	025814				3- PARCEL	LE
Adresse: 238,2 IEME RG		ST-FERDINAN	D (QUE)	Code postal: G0N-1N0	No. 013	
Tél.travail:	Tél.rés.:	Représentant:		Tél.:	Sup. ou long. : 4.4	4
		2- LOCALISA	TION		4-PHOTO AÉRIENNI	E ET CA
Région écologique: 3d-M	Tenure: 200		Code unité d'évaluation: 160	2-75-8512	Photo (1): Q97125	5 #81
Municipalité code: 32013	Nom: ST-FERDINA	AND			Photo (2):	
Cadastre code: 1004	Nom: HALIFAX		Rang code: 02 Nom	n: DEUX	Échelle: 1\15000	)
Lot no: 6234370	69-20		No du PAF : 1731404201	139 Prop no: 02	Feuillet: 21-L4-S	SE
5- Résultats et qualité des	interventions					
1. Surface terrière résiduelle (m³/	Résineux Feuillus					
2. Prélèvement (%) :						
B. Chemin de débardage largeur	(m):					
4. Chemin de débardage espacement (m) :			1/13/11/			
5. Prélèvement des rangées :						
6. Blessures aux arbres %:						
7. Volume marchand récolté (m³)						
8. Qualité des tiges conservés :	BONNE					
o. Qualite des tiges conserves.						

Surface terrière résiduelle (m³/ha) :	Résineux	Feuillus			Á		-/	γ,							
2. Prélèvement (%) :				Alb. di			/ /	//				}			
Chemin de débardage largeur (m) :							`~'(	1							
Chemin de débardage espacement (m) :															
5. Prélèvement des rangées :	1 1						. عر			ۇر.					
6. Blessures aux arbres %:			100				1- /				. 1		K		
7. Volume marchand récolté (m³) :						. ,	1	47							
8. Qualité des tiges conservés :	BON	INE										, i		S. 18. 45	1 1/10
9. Nombre de semenciers (qté/ha) :															
10. Tiges éclaircies ou dégagées : Résineux : Feuillus : Total :	% 4 0 4	Tiges/ha 80 0 80						7	7		2				
11. % de tiges de 1 m et -:				4.	1				a/-						
	Herbacée	Ligneuse						<b>23</b>						1	
12. Végétation élimiée (%) :	100	100		1	1									N.	/->-
13. Hauteur d'élagage :		4	3				V	0/		1					
14. Nombre de tiges traitées :										A					<i>X</i>
15. Type de protecteur :								1		A.A.H.			4	in the same	
16. Andains ou prélèv. sentiers (%) :	1:	3											/ 1	angle and t	
17. Produit ou matériel utilisé :		* 1									N				
18. Quantité à l'hectare :			and the second												100
19. Nombre de microsites (qté/ha) :	197	75													
20. Distance entre les fossés (m) :							6- R	ENSEIG	NEME	TS SUR I	A PLA	NTATIO	V		
21. Profondeur fossés principaux (m) :				Esseno	ce	T	Quantité			nsité (tiges/h		cement (m)	Pépin	ère	Code de stock
22. Profondeur fossés secondaires (m) :															4:
23. Bassins de sédimentation :															
24. État des fossés :															
25. État des ponceaux :															
26. Surface de roulement (m) :															
27. Emprise (m):					T	otal:									
28. Machinerie ou équipement utilisé :	Equipeme					7- T	RAVAUX	EXÉCU	JTÉS E	Γ DEMAN	DE D'A	IDE FINA	NCIÈRE		
29. Efficacité du traitement (%) :	9:		Code	ode trav.	T E G	Unité		Technique	_				cution		
30. Respect des lois et règlements :	0		prod.		_	2500000000	-	Sous-total	Réd.(\$	_	Taux	Sous-total	Réd.(\$)	Total exec	
31. Période de réalisation :	2023-0		7516 D	BD	G	4.400	205	902.0	0.0	902.00	779	3427.60	0.00	3427.6	0 4329.60
32. Travaux réalisés par :	C : con	seiller	$\vdash$		+				-	-	-				-
33. % Essences compagnes :			$\vdash$		$\vdash$		-		+	+			-		-
								1 11 11 1		002.00				2.125	1000
			rogram	me: AR	-02	M	ontant total	de l'aide f	inanciere:	902.00				3427.6	4329.60

9 DONNÉES EAUNIQUES	T-1 11 11 11 11 11 11 11 11 11 11 11 11 1	
8- DONNÉES FAUNIQUES	Réservé à l'Agence	Attestation de l'ingénieur forestier
Arbres fruitiers (qté/ha;essence) :	L'Agence accepte la demande de participation financière pour les	J'atteste que tous les travaux ont été
Arbres vétérans  ou chicots (qté/ha):	activités de protection et de mise en valeur décrites à la section 7 de la présente en conformité avec la prescription sylvicole et	effectués adéquatement, c'est-à-dire, conformément aux règles connues et
Autres:	demande de participation financière présentée	éprouvées de la sylviculture et qu'ils
		répondent à toutes les autres conditions
A AMERICA CONTROL DIA PROPERTATION	A cet égard, l'Agence accorde une participation financière au :	d'admissibilité contenues dans le cahier
9- AUTRES CRITÈRES D'APPRÉCIATION	Producteur forestier reconnu, et ce, pour un montant de\$	d'instructions techniques de l'Agence
Le travail a-t-il été effectué	Conseiller forestier accrédité X, et ce, pour un montant de 4329.60 \$	J'atteste aussi que les travaux ont été effectués en respect et selon les
conformément à la prescription ? : Oui DÉCHIQUETAGE		modalités d'intervention prévues au
DECHIQUETAGE	et par conséquent, le(s) reconnaît à titre de bénéficiaire(s) de sa	PPMV de l'Agence
LE CENTRE DES CHEMINS DE DÉBARDAGE NON DÉCHIQUETÉ	participation financière	
	L'Agence refuse la demande de participation financière pour les activités de protection et de mise en valeur décrites à la section 7	Les travaux ci-haut décrits ne sont pas admissibles à une aide financière pour la
	de la présente en conformité avec la prescription sylvicole et la	raison suivante :
	demande de participation financière présentée	
	Signatre de l'Agence	
	Date :	2023-10-30
	Date .	Date
	Si non inscrit à la prescription : Oui Non	
	Dérogation à un règlement :	
	Dérogation à un règlement :	
	Si oui justifications ou précisions :	<u></u>
	Sélectionné pour le VO	1721404220124 22 10 1
	Sélectionné pour la V.O.	No: 1731404230124 23-10 1

		1- IDI	ENTIF	ICATION							No:	17314	04230122
Numéro de producteur: 00000002581	4	Nom, p	orénom:							-		3- PAR	CELLE
Adresse: 238,2 IEME RG		ST-FERDINAND (QUE) Code postal: (						ostal: G	0N-1N0	No	011		
Tél.travail: Tél.re	ės.: (	Représ	entant:					Tél.:				ou long. :	
		2.1	0041	CATION		-							
Région écologique: 3d-M Te	enure: 200	2- L	OCAL	ISATION Cod	de unité d'é	valuation:	1602-75	5-8512			$\neg$		ENNE ET CAI
Municipalité code: 32013 No	om: ST-FERDIN	AND									ll .	to (1): Q9 to (2):	7/125 #61
Cadastre code: 1004 No	om: HALIFAX			Ran	ng code :	02	Nom: D	EUX			Éche		15000
Lot no: 6234370	9-20			No	du PAF :	173140	4201139	Pro	p no: 02		Feui		-L4-SE
3 88 5 1		1											
5- Résultats et qualité des inter	Résineux Feuillus	{	*		7-							25	
. Surface terrière résiduelle (m³/ha) :			×					$\sim$					
2. Prélèvement (%) :					/ /	1							
Chemin de débardage largeur (m) :      Chemin de débardage		1 1			1.	"		/					
A. Chemin de débardage espacement (m) :					/ /								
. Prélèvement des rangées :	3.			,	1								/siz/
. Blessures aux arbres % :				<i>′</i>									6/1/
. Volume marchand récolté (m³) :	1			1									
. Qualité des tiges conservés :				/	1/	1/2							4
Nombre de semenciers (qté/ha) :	1	10.00		/ /	/ /			1//			Y		
Tiges éclaircies ou dégagées :     Résineux :	% Tiges/ha							11/	A			10	730
Feuillus :	0 0			/	σk								
Total :	0 0											1	
11. % de tiges de 1 m et -:				7.7	ď			s					14
12. Végétation élimiée (%) :	Herbacée Ligneuse					A							
	100 100		/ /										
Hauteur d'élagage :     Nombre de tiges traitées :				8.4	~ /								
5. Type de protecteur :		///			11.11						N XX	1-7	
6. Andains ou prélèv. sentiers (%) :	10	N.										31	
7. Produit ou matériel utilisé :						7		7			ý.	Ň,	
8. Quantité à l'hectare :		100					14				Brig.	A Say	
9. Nombre de microsites (qté/ha) :	1950						, d	- 7		/	k Air	4	
20. Distance entre les fossés (m) : 21. Profondeur fossés principaux (m) :			Essenc					TS SUR				., 1	6.1.1
22. Profondeur fossés secondaires (m)	:	-	Essenc	е	Quantite	ly ly	pe De	nsité (tiges/l	ia) Espac	ement (m)	Pépin	iere	Code de stoc
Bassins de sédimentation :				4									
4. État des fossés : 5. État des ponceaux :													
26. Surface de roulement (m) :						+							
27. Emprise (m):		<b>-</b>		Total:		+							
8. Machinerie ou équipement utilisé :	Equipement Denis			7- T	RAVAU	EXÉCU	TÉS ET	DEMAN	DE D'A	DE FINA	NCIÈRE	E	
29. Efficacité du traitement (%) :	96	Code Cod	de trav.	T E Unité		Technique					ution		
30. Respect des lois et règlements : 31. Période de réalisation :	0	prod.		G 1.10	Taux 205	Sous-total 225.50	Réd.(\$)	Total tech		Sous-total 1749.00	Réd.(\$) 0.00	Total exec	
32. Travaux réalisés par :	2023-09-29 C : conseiller	7304 DIV	AED	0 1.10	70 203	223.30	0.0	223.30	1390	1749.00	0.00	1749.0	0 1974.
3. % Essences compagnes :	C . Consenier	$\vdash$		+	1				-				
		Programm	ne: AR-	.02 N	Montant tota	de l'aide fi	nancière:	225.50				1749.0	0 1974.
8- DONNÉES FA	UNIQUES		Réser	vé à l'Ager		-							
Arbres fruitiers (qté/ha;essence) :				nce accept		de de part	ticipation	financière	oour les		este que to		r forestier
Arbres vétérans  ou chico	ots (qté/ha):		activit	és de prote présente er	ection et de	mise en v	aleur déc	rites à la s	ection 7	effe	ctués adéqu formément	uatement, c	'est-à-dire,
Autres:				nde de par					Ci	épro	uvées de la	a sylvicultu	re et qu'ils
		al a	A cet é	gard, l'Agenc	e accorde u	ne participat	ion financi	ère au :		d'ad	missibilité	contenues of	res conditions dans le cahier
9- AUTRES CRITÈRES D	APPRECIATION		Produc	teur forestier	reconnu	, et ce, pour	r un monta	nt de	\$	d'ins	structions to	echniques o	de l'Agence
e travail a-t-il été effectué conformément à la prescription ? :	Oui		Consei	ller forestier	accrédité_X	, et ce, pour	r un monta	nt de	1974.50 \$	effe	ctués en res	spect et sel	aux ont été on les
ÉCHIQUETAGE				conséquer		onnaît à tit	re de bér	néficiaire(s)	de sa	mod	lalités d'inte IV de l'Age	ervention p	révues au
E CENTRE DES CHEMINS DE DÉBA	RDAGE NON DÉCHI	QUETÉ	1	ipation fina			last -			_	-		
			activit	nce refuse és de prote	ection et de	mise en v	aleur déc	rites à la s	ection 7	adm	issibles à u	ne aide fin	s ne sont pas ancière pour la
	500 1			présente er nde de par					et la	raise	on suivante	:	
				8.	-					1 .			_
			Signatr	e de l'Agence	·						202	23-10-30	
			1							ľ.		J-10-3U	
			Date :		-					100	1	Date	
				inscrit à la	prescriptio	1:	Oui	Non		Pásticá couc	la renoncabi		márian
			Si non Déroga	ation à un re	èglement :	1:	Oui	abla		Páslicá cons			mision

		1- IDENT	TIFICATION							No:	17314	04230039
Numéro de producteur: 00000002581	4	Nom, préno	om: 1							ᅡ		CELLE
Adresse: 238,2 IEME RG		ST-FERI	DINAND (QUI	Ε)			Code p	ostal:	G0N-1N0	No.		CEEEE
Tél.travail: Tél.ré	s.: -(, <del>-</del> <del></del>	Représenta	int:				Tél.:				ou long. :	
		2.100	ALISATION									
Région écologique: 3d-M Te	nure: 200	2- LOCA		e unité d'éval	uation: 16	02-75-8	8512			_	to (1): Q9	ENNE ET CA
Municipalité code: 32013 No	m: ST-FERD	NAND								11	to (2):	7125 #61
Cadastre code : 1004 No	m: HALIFAX		Rang	g code : 02	. No	m: DE	UX					5000
Lot no: 6234370	9-20		No d	u PAF: 1	73140420	1139	Pro	p no: 02		Feu	illet: 21	-L4-SE
5- Résultats et qualité des interv	ventions				CONTRACT TO STREET	TORU SEVEN		Charles and the same of				
3- Acsultats et quante des inter	Résineux Feuil	us		17			4, 4,2	///				
1. Surface terrière résiduelle (m³/ha) :	0 0		/	1 1	//			7.7				
2. Prélèvement (%) :	100			`'\_/								
3. Chemin de débardage largeur (m) :	3			-/		177						
4. Chemin de débardage espacement (m) :	14			1		1			/ /	0) 64		
5. Prélèvement des rangées :	× -			1 7						<b>\$</b>	Ŋ.	
6. Blessures aux arbres % :				/ /		1						100
7. Volume marchand récolté (m³) :	55	4						1/			(角)	
8. Qualité des tiges conservés :		de -									10 70	. 109
9. Nombre de semenciers (qté/ha) :			380						10		1	7752
10. Tiges éclaircies ou dégagées :	% Tiges.	ha						. d		1.		1. 17
Résineux : Feuillus :							1. T. A.					1
Total:			- /							1/3		/
11. % de tiges de 1 m et -:		7			/					2 PC 800		
12. Végétation élimiée (%) :	Herbacée Ligne		//									
The state of the s	0 100	# //									59.12	X
<ul><li>13. Hauteur d'élagage :</li><li>14. Nombre de tiges traitées :</li></ul>								- /				
15. Type de protecteur :												1
16. Andains ou prélèv. sentiers (%) :	18											1-9
17. Produit ou matériel utilisé :									1			
8. Quantité à l'hectare :		1										
19. Nombre de microsites (qté/ha) :		100							-46			
20. Distance entre les fossés (m) : 21. Profondeur fossés principaux (m) :				6- REN	SEIGNE	MENT	S SUR I	A PLA	NTATION			
22. Profondeur fossés secondaires (m):		Ess	sence	Quantité	Туре	Densi	té (tiges/h	a) Espac	ement (m)	Pépin	ière	Code de stoc
23. Bassins de sédimentation :	2.0				-	$\vdash$		+-				
24. État des fossés :					<u> </u>	+		_				
25. État des ponceaux : 26. Surface de roulement (m) :										77 237		
27. Emprise (m):		ļ	T . 1		, ,							
28. Machinerie ou équipement utilisé : .	Abatteuse	-	Total :	RAVAUX E	VÉCUTÉ	CETT	NEM AND	DE DIA	DE CDIA	vorèn.	,	
29. Efficacité du traitement (%) :	100	Code	T		hnique	SEIL	ENIAN	DE D'AI	Exécu			
30. Respect des lois et règlements :	0	prod. Code tra	av. E Unité G			d.(\$)	Total tech	Taux	Sous-total	Réd.(\$)	Total exec	. Grand Tota
31. Période de réalisation :	2023-08-15	8922 BOIS	G 0.600	303	181.80	0.00	181.80	. 4 0	0.00	0.00	0.00	181.
32. Travaux réalisés par :	C : conseiller											
3. % Essences compagnes :						-						
		Programme : A	AR-02 M	ontant total de	'aide financ	ière:	181.80				0.00	101
		r rogramme . P	711.02	mant total de	aide illiane	icie. L	101.00				0.00	181.
8- DONNÉES FAU	NIQUES	\Ré:	servé à l'Agend	:e				3.	Attesta	tion de l'	ingénieur	forestier
Arbres fruitiers (qté/ha;essence) :		30	r.ger.ce accepte ctivités de protec	la demande	de participa	ation fin	ancière p	our les	J'atte	ste que to	is les travai	ux ont été
Arbres vétérans  ou chico  Autres :	ts (qté/ha)	de	e la présente en	conformité av	ec la preso	cription	sylvicole	et et			atement, c' aux règles o	
Autres .		de	emande de partic	cipation financ	cière prése	ntée	_		éprou	ivées de la	sylvicultur	re et qu'ils es conditions
		A ce	et égard, l'Agence	accorde une pa	articipation fi	nancière	au:		d'adn	nissibilité	contenues d	lans le cahier
9- AUTRES CRITÈRES D	APPRÉCIATIO	Pro	ducteur forestier re	econnu, et				\$			chniques d ue les trava	7
9- AUTRES CRITÈRES D'	APPRÉCIATIO	f i						101 00				
e travail a-t-il été effectué conformément à la prescription ? :	APPRÉCIATIO Oui	Con	nseiller forestier ac	crédité_X_, et	ce, pour un r	nontant o	de	181.80 \$			pect et selo	
9- AUTRES CRITÈRES D' Le travail a-t-il été effectué conformément à la prescription ? : COUPE TOTALE		et	par conséquent	le(s) reconn					moda		rvention pr	
Le travail a-t-il été effectué conformément à la prescription ? :	Oui	JSINES et pa	par conséquent articipation financ	le(s) reconn cière	aît à titre de	e bénéf	iciaire(s)	de sa	moda PPM	lités d'inte V de l'Age	ervention prence	évues au
e travail a-t-il été effectué conformément à la prescription ? : COUPE TOTALE	Oui	USINES et pa	par conséquent articipation finance Agence refuse la stivités de protec	le(s) reconn cière demande de tion et de mis	aît à titre de participati e en valeu	e bénéf on finar r décrité	iciaire(s) ncière po es à la se	de sa ur les	moda PPM	lités d'inte V de l'Age ravaux ci-l	ervention prence	
e travail a-t-il été effectué conformément à la prescription ? : OUPE TOTALE	Oui	USINES et pa	par conséquent articipation financ Agence refuse la	le(s) reconnicière demande de tion et de mis	participati e en valeu ec la presc	e bénéf on finar r décrite cription	iciaire(s) ncière po es à la se sylvicole	de sa ur les	moda PPM  Les to admis	lités d'inte V de l'Age ravaux ci-l	ence naut décrits ne aide fina	évues au ne sont pas










Agence forestière des Bois-Francs


		1- IDENTIFICATION		No: 1731404230038
Numéro de producteur: 00000	00025814	Nom, prénom:		3- PARCELLE
Adresse: 238,2 IEME RG		ST-FERDINAND (QUE)	Code postal: G0N-1N0	No. 011
Tél.travail:	Tél.rés.: 4	Représentant:	Tél.:	Sup. ou long. : 2.9
d granting		2- LOCALISATION		4-PHOTO AÉRIENNE ET CAR
Région écologique: 3d-M  Municipalité code: 32013  Cadastre code: 1004  Lot no: 6234370	Nom: ST-FERDINA Nom: HALIFAX	Rang code: 02	lom: DEUX	Photo (1): Q97125 #81 Photo (2): Échelle: 1\15000
5- Résultats et qualité d	69-70	No du PAF : 17314042	201139 Prop no: 02	Feuillet: 21-L4-SE

5- Résultats et qualité des inter	ventions				1	442.045		7.57							
Surface terrière résiduelle (m³/ha) :	Résineux 0	Feuillus 0					$^{\prime}$ $)$								
2. Prélèvement (%) :	10	00					$\mathcal{A}$			100			5		
3. Chemin de débardage largeur (m) :	3	3				- )	- >/			$H/L_2$					
Chemin de débardage espacement (m) :	1	4			ř	- (v.,	1	2.0				//Z			
5. Prélèvement des rangées :			25.0	m/s		· · · · · · · · · · · · · · · · · · ·	$\langle \ \ \ \rangle$	11/2						$\mathcal{I} \sim$	16/
6. Blessures aux arbres %:					2.	· /	1	100							1 3/5
7. Volume marchand récolté (m³) :	26	62	Mar.				/					1		214	4
8. Qualité des tiges conservés :			1		ON N		/40								
9. Nombre de semenciers (qté/ha) :												16	F / .	.0 7	A - 7
10. Tiges éclaircies ou dégagées : Résineux : Feuillus : Total :	%	Tiges/ha		=											
11. % de tiges de 1 m et -:								7							
	Herbacée	Ligneuse								1				7	
12. Végétation élimiée (%) :	0	100								1					1
13. Hauteur d'élagage :															
14. Nombre de tiges traitées :								MIN.							3 / A
15. Type de protecteur :				West.										Territoria	
16. Andains ou prélèv. sentiers (%) :	18	8													A N
17. Produit ou matériel utilisé :		Ĭ.				PART OF THE PART O									1
18. Quantité à l'hectare :		1	The state of the s					.42				000			
19. Nombre de microsites (qté/ha) :			ž.,									10.38			1000
20. Distance entre les fossés (m) :		-					6- R	FNSFIC	NEMEN	TC CIID I	A DI A	NTATIO		a contract of the contract of	Santa Care
21. Profondeur fossés principaux (m) :				Essen	ice		Quantite			nsité (tiges/h			Pépin	ière I	Code de stock
22. Profondeur fossés secondaires (m) :		40				-	<b>4</b>	1,	100	tiges/ii	Lopa	cement (III)	геріп	iicie .	Code de stock
23. Bassins de sédimentation :					-		7	$\neg$			+				
24. État des fossés :															
25. État des ponceaux :															
26. Surface de roulement (m) :															
27. Emprise (m) :						Total:									
28. Machinerie ou équipement utilisé :	Abatte					7- TI	RAVAU	X EXÉCU	TÉS ET	DEMAN	DE D'A	IDE FINA	NCIÈRI	Ε	
29. Efficacité du traitement (%) :	10		Code	Code trav.	T	Unité		Technique				Exéc	cution		
30. Respect des lois et règlements :	0		prod.		G	95,000,000	Taux	Sous-total	Réd.(\$)	Total tech	Taux	Sous-total	Réd.(\$)	Total exec.	Grand Total
31. Période de réalisation :	2023-0		8922	BOIS	G	2.100	303	636.30	0.00	636.30	• (	0.00	0.00	0.00	636.3
32. Travaux réalisés par :	C : cons	seiller	<u> </u>		$\vdash$			1							
33. % Essences compagnes :			<u> </u>		$\sqcup$										
					Ш										
			Progra	mme · AR	2-02	N/L	intant tata	da l'aida fi		626.20				8 28	2000

Program	nme : AR-02 Montant total de l'aide financière: 636,30	0.00 636.30
8- DONNÉES FAUNIQUES  Arbres fruitiers (qté/ha;essence):  Arbres vétérans	Réservé à l'Agence  L'Agence accepte la demande de participation financière pour les activités de protection et de mise en valeur décrites à la section 7 de la présente en conformité avec la prescription sylvicole et demande de participation financière présentée  A cet égard, l'Agence accorde une participation financière au :  Producteur forcstier reconnu, et ce, pour un montant de\$  Conseiller forestier accrédité_X_, et ce, pour un montant de\$  et par conséquent, le(s) reconnaît à titre de bénéficiaire(s) de sa participation financière  L'Agence refuse la demande de participation financière pour les activités de protection et de mise en valeur décrites à la section 7 de la présente en conformité avec la prescription sylvicole et la demande de participation financière présentée  Signatre de l'Agence  Date:  Si non inscrit à la prescription : Oui Non  Dérogation à un règlement :	Attestation de l'ingénieur forestier  J'atteste que tous les travaux ont été effectués adéquatement, c'est-à-dire, conformément aux règles connues et éprouvées de la sylviculture et qu'ils répondent à toutes les autres conditions d'admissibilité contenues dans le cahier d'instructions techniques de l'Agence  J'atteste aussi que les travaux ont été effectués en respect et selon les modalités d'intervention prévues au PPMV de l'Agence  Les travaux ci-haut décrits ne sont pas admissibles à une aide financière pour la raison suivante :
	Sélectionné pour la V.O. :	No: 1731404230038 23-10 1

. .

			1- IDENTIFICATION	No: 1731404230040
Numéro de producteur: 000000025  Adresse: 238,2 IEME RG  Tél.travail:	814		Nom, prénom: 1  ST-FERDINAND (QUE)  Code postal: G0N-1N0  Tél.:	3- PARCELLE  No. 013  Sup. ou long.: 3.3
			2- LOCALISATION	4-PHOTO AÉRIENNE ET CAI
Municipalité code: 32013		FERDINA JIFAX	ND  Rang code: 02 Nom: DEUX  No du PAF: 1731404201139 Prop no: 02	Photo (1): Q97125 #81 Photo (2): Échelle: I\15000 Feuillet: 21-L4-SE
5- Résultats et qualité des inte	erventions	4		
Surface terrière résiduelle (m³/ha) :	Résineux 0	Feuillus 0		
Prélèvement (%) :     Chemin de débardage largeur (m)	10	11		

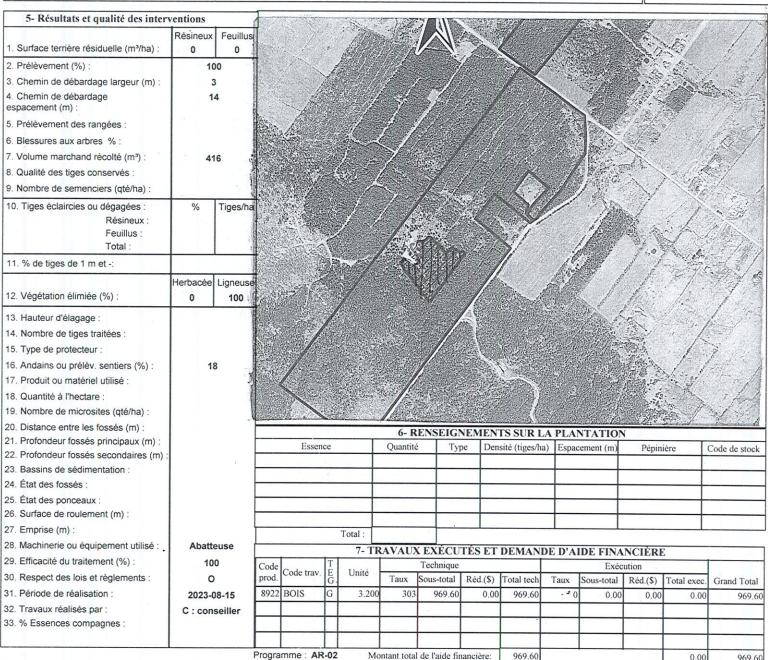

8- DONNÉES FAUNIQUES	Réservé à l'Agence	Attestation de l'ingénieur forestier
Arbres fruitiers (qté/ha;essence) :  Arbres vétérans	L'Agence accepte la demande de participation financière pour les activités de protection et de mise en valeur décrites à la section 7 de la présente en conformité avec la prescription sylvicole et demande de participation financière présentée  A cet égard, l'Agence accorde une participation financière au :	J'atteste que tous les travaux ont été effectués adéquatement, c'est-à-dire, conformément aux règles connues et éprouvées de la sylviculture et qu'ils répondent à toutes les autres conditions d'admissibilité contenues dans le cahier
9- AUTRES CRITÈRES D'APPRÉCIATION  Le travail a-t-il été effectué conformément à la prescription ? : Oui COUPE TOTALE  TOUT LE BOIS RÉCOLTÉ (416 m3s) A ÉTÉ LIVRÉ AUX USINES	Producteur forestier reconnu et ce, pour un montant de\$  Conseiller forestier accrédité X_, et ce, pour un montant de969.60 \$  et par conséquent, le(s) reconnaît à titre de bénéficiaire(s) de sa participation financière  L'Agence refuse la demande de participation financière pour les activités de protéction et de mise en valeur décrites à la section 7 de la présente en conformité avec la prescription sylvicole et la demande de participation financière présentée  Signatre de l'Agence  Date :  Si nen inscrit à la prescription : Oui Non  Dérogation à un règlement :	d'instructions techniques de l'Agence  J'atteste aussi que les travaux ont été effectués en respect et selon les modalités d'intervention prévues au PPMV de l'Agence  Les travaux ci-haut décrits ne sont pas admissibles à une aide financière pour la raison suivante :
	Sélectionné pour la V.O. :	No: 1731404230040 23-10

1- identification											
Numéro de producteur:											
Adresse: 238-2E RANG RR 1											
Tél.travail: ()											
Représentant:(nom,prénom)											4
2-Localisation							2 1	dontific	ation do		reelle
	, ,	-:4:	-14:	4.0000	10505		000	aentinic	ation de	la pa	rcelle
Unité de gestion (MRN) 314 Région écologique: 3E	Code ui	nité d'év	aluatio	on: 160284	10525			No.	0	03	
Tenure: 200 Cadastre: code 1004 nom HALIFAX		*						Super		2,1	ha
Municipalité: code 32005 nom VIANNEY	Rang: co	ode 02	nor	n: DEUX						-,.	
Lot(s):no 69 no 70.1 o											
4- Photo	1100	2010	100/1		1		7.7	100	1940		200
(1) (1) (1) (1) (1) (1) (1) (1) (1) (1)	TATE	1	1 77		WA THE		21	3	1 C	rise y	J. 7
No. photo: Q97125 #81 Échelle: 1\15000					140	ACC.	A CK	1		7,10	
Feuillet: 21-L4-SE Altitude 400	A Children	TO SOLVE	1.		Z.V.	alla	3/	Y. (8)	M. W.	0/2	
	J. Zank	W. Star		A STATE OF THE STA	The state of			AND N	W 5	SCI	
5- Qualité des autres travaux ou succès de l'intervention		. S. C.				000	M	4			1
succes de l'intervention		/ - 1	7			14				No o	Sec.
1. Surface terrière résiduelle:		1	15	The state of the s		141					
Rés. m2/ha Feuil. m2/ha 2 Diamètre couronnes de lumière: m			1			(4) (4)	1	30		1	March 1
3.Tiges choisies:rRés.: tiges/ha			A Second								
Feuil.: tiges/ha	19 C. S.	是你	1			*			1		
4. Qualité des tiges conservées:				A Sold							No.
5.Blessures aux arbres:						1 1 m			11		A
6. Chemin de débardage: largueur espacement m	Tank Chamb		1. S.V.						A.	-	
7. Volume marchand abandonné:	- NAS/10		200				€.	1	All	100	
8. Nombres de tiges marchandes:			1 W			19 mg	1 3		A ST	The state of	7
non abattues 0 tiges/ha Vol.: m3/ha. 6			1				A	1 - 10		1	16/14
9. Nombres de tiges non marchandes:			1.7.			1		No.		1	
non abattues 0 tiges/ha			383		8 7 m	20	<b>M</b>	10	1/2		
10. Végétation éliminée:		Later	De					E .			11
herbacée 10 % % ligneuse 90 % %			1.41			W/Ar o	w.				120
11.Efficacité du traitement: 96 %		17				W				3/	
12. Andains: 5 %	Maria Con	4 400				4		Mr.			
13.Largueur: A) bandes coupées								100		1	100
B) bandes non coupées	Charles and the second	200 200		*) ( V / Y / Y / Y / Y / Y / Y / Y / Y / Y /	de Villar	SESTION JOY	19.1	A STANKE	V	1	
	CHARLES OF SHIP SHIP STORY			the same of the sa		hiller	Cos Co		bare to	-2.4	Olde Inc.
14. Disposition des déchets de coupe: 1- Adéquate	6. Renseig	nements	sur la	plantation		hilleria	63.63		-	-E.C.	2
14. Disposition des déchets de coupe: 1- Adéquate 15. Nombres de microsites à l'hectare: 2500	6. Renseig	nements Plants	Age	Provenance	+				É Espace	ment	




Équipement utilisé: Equipement Denis 20 État des fossés: État des ponceaux: 21. Surface de roulement: largeur m emprise 22. Prélèvement des rangées: % 23. Volume récolté dans les interbandes: % 24. Produit appliqué: 25. Quantité à l'hectare: 26. Date du traitement: 1999-04-30 27. No. de prescription d'origine:	6. Renseigi Essence P EPB 2  Total: 2  Objectif de Qualité: 9: Superficie r	Plants Plants 26235 2 66235 reboisen 5% Quali reboisée: VIENT	Age 2,0-0,0 nent: 1 ité du s 10	Provenance 96P64 -Matière ligneu ite Acceptab ,6 ha	22	11	ation	2555 C compé	2.0-2.	0 0-06-12 Acco	71
14. Disposition des déchets de coupe: 1- Adéquate 15. Nombres de microsites à l'hectare: 2500 16. Distance entre les fossés: 17. Profondeur des fossés:principaux m secondaires 18. Bassins de sédimentation: 19. Équipement utilisé: Equipement Denis 20 État des fossés: État des ponceaux: 21. Surface de roulement: largeur m emprise 22. Prélèvement des rangées: % 23. Volume récolté dans les interbandes: % 24. Produit appliqué: 25. Quantité à l'hectare: 26. Date du traitement: 1999-04-30 27. No. de prescription d'origine: 28. Respect des bandes de protection:	6. Renseign  Essence P  EPB 2  Total: 2  Objectif de Qualité: 9: Superficie r  8- TRAITEN  Code de	Plants Pl	Age 2,0-0,0	Provenance 96P64  -Matière ligneu ite Acceptab ,6 ha  Nb. d'unités	22	Végét	1 ation	2555 C compé	2.0-2.	0 0-06-12 Acco	71
14. Disposition des déchets de coupe: 1-Adéquate 15. Nombres de microsites à l'hectare: 2500 16. Distance entre les fossés: 17. Profondeur des fossés:principaux m secondaires 18. Bassins de sédimentation: 19. Équipement utilisé: Equipement Denis 20 État des fossés: État des ponceaux: 21. Surface de roulement: largeur m emprise 22. Prélèvement des rangées: % 23. Volume récolté dans les Interbandes: % 24. Produit appliqué: 25. Quantité à l'hectare: 26. Date du traitement: 1999-04-30 27. No. de prescription d'origine: 28. Respect des bandes de protection: 29. Uniformité de l'épandage:	6. Renseign  Essence P  EPB 2  Total: 2  Objectif de Qualité: 9  Superficie r  8- TRAITEN  Code de productio	Plants Pl	Age 2,0-0,0 nent: 1 ité du s 10	Provenance 96P64 -Matière ligneu ite Acceptab ,6 ha Nb. d'unités ha/km/1000pi	22 dise de	Végét.	ation ttal	2555 Compé	2.0-2.	O O O O O O O O O O O O O O O O O O O	71 eptable tal andé 79,00
14. Disposition des déchets de coupe: 1- Adéquate 15. Nombres de microsites à l'hectare: 2500 16. Distance entre les fossés: 17. Profondeur des fossés:principaux m secondaires 18. Bassins de sédimentation: 19. Équipement utilisé: Equipement Denis 20 État des fossés:     État des ponceaux: 21. Surface de roulement: largeur m emprise 22. Prélèvement des rangées: % 23. Volume récolté dans les interbandes: % 24. Produit appliqué: 25. Quantité à l'hectare: 26. Date du traitement: 1999-04-30 27. No. de prescription d'origine: 28. Respect des bandes de protection: 29. Uniformité de l'épandage: 30. Fertilisant fabriqué par:	6. Renseigi Essence P EPB 2  Total: 2: Objectif de Qualité: 9: Superficie r  8- TRAITEN  Code de productio 0501	Plants Pl	Age 2,0-0,0 nent: 1 ité du s 10	-Matière ligneuite Acceptable, 6 ha  Nb. d'unités ha/km/1000pl  1,3 20	22 see le. Taux 830 205	Végét.  Sou-Tol 1079,0 4100,0	aation ttal	2555 Compé	2.0-2.1  Date: 1999 titive:  uction \$ Sup. 0 0 0 0 0	To dem:	71 tal andé 79,00 00,00
14. Disposition des déchets de coupe: 1-Adéquate 15. Nombres de microsites à l'hectare: 2500 16. Distance entre les fossés: 17. Profondeur des fossés:principaux m secondaires 18. Bassins de sédimentation: 19. Équipement utilisé: Equipement Denis 20 État des fossés: État des ponceaux: 21. Surface de roulement: largeur m emprise 22. Prélèvement des rangées: % 23. Volume récolté dans les Interbandes: % 24. Produit appliqué: 25. Quantité à l'hectare: 26. Date du traitement: 1999-04-30 27. No. de prescription d'origine: 28. Respect des bandes de protection: 29. Uniformité de l'épandage:	6. Renseign  Essence P  EPB 2  Total: 2  Objectif de Qualité: 9  Superficie r  8- TRAITEN  Code de productio  0501  0632	Plants Pl	Age 2,0-0,0 nent: 1 ité du s 10	-Matière ligneu ite Acceptab ,6 ha  Nb. d'unités ha/km/1000pl	22 see le Taux 830	Végét	aation ttal	2555 compé	2.0-2.1  pate: 1999 titive:  uction \$ Sup. 0 0	To dem:	71 eptable tal andé 79,00
14. Disposition des déchets de coupe: 1-Adéquate 15. Nombres de microsites à l'hectare: 2500 16. Distance entre les fossés: 17. Profondeur des fossés:principaux m secondaires 18. Bassins de sédimentation: 19. Équipement utilisé: Equipement Denis 20 État des fossés:     État des ponceaux: 21. Surface de roulement: largeur m emprise 22. Prélèvement des rangées: % 23. Volume récolté dans les interbandes: % 24. Produit appliqué: 25. Quantité à l'hectare: 26. Date du traitement: 1999-04-30 27. No. de prescription d'origine: 28. Respect des bandes de protection: 29. Uniformité de l'épandage: 30. Fertilisant fabriqué par: 31. Travaux réalisés par: O.G.C	6. Renseign  Essence P  EPB 2  Total: 2  Objectif de Qualité: 9  Superficie r  8- TRAITEN  Code de productio  0501  0632	Plants Pl	Age 2,0-0,0 nent: 1 ité du s 10	-Matière ligneuite Acceptable, 6 ha  Nb. d'unités ha/km/1000pl  1,3 20	22 see le. Taux 830 205	Végét.  Sou-Tol 1079,0 4100,0	aation ttal	2555 compé	2.0-2.1  Date: 1999 titive:  uction \$ Sup. 0 0 0 0 0	To dem:	71 tal andé 79,00 00,00
14. Disposition des déchets de coupe: 1-Adéquate 15. Nombres de microsites à l'hectare: 2500 16. Distance entre les fossés: 17. Profondeur des fossés:principaux m secondaires 18. Bassins de sédimentation: 19. Équipement utilisé: Equipement Denis 20 État des fossés: État des ponceaux: 21. Surface de roulement: largeur m emprise 22. Prélèvement des rangées: % 23. Volume récolté dans les interbandes: % 24. Produit appliqué: 25. Quantité à l'hectare: 26. Date du traitement: 1999-04-30 27. No. de prescription d'origine: 28. Respect des bandes de protection: 29. Uniformité de l'épandage: 30. Fertilisant fabriqué par: 31. Travaux réalisés par: O.G.C	6. Renseigi Essence P EPB 2  Total: 2  Objectif de Qualité: 9: Superficie r  8- TRAITEN  Code de productio  0501  0632  0632	Plants Pl	Age 2,0-0,0 nent: 1 ité du s 10 e de nux	Provenance 96P64  -Matière ligneu ite Acceptab ,6 ha  Nb. d'unités ha/km/1000pl  1,3 20 6,235	22	Végét. Sou-Toi 1079,0 4100,0 1278,1	11 aation ttal 000\$ 000\$ 18\$	z555  compé  Réd %	2.0-2.1  Pate: 1999 titive:  uction \$ Sup. 0 0 0 0 0 0	To dem:	71 tal andé 79,00 00,00
14. Disposition des déchets de coupe: 15. Nombres de microsites à l'hectare: 16. Distance entre les fossés: 17. Profondeur des fossés:principaux m secondaires 18. Bassins de sédimentation: 19. Équipement utilisé: Equipement Denis 20 État des fossés: État des ponceaux: 21. Surface de roulement: largeur m emprise 22. Prélèvement des rangées: % 23. Volume récolté dans les interbandes: % 24. Produit appliqué: 25. Quantité à l'hectare: 26. Date du traitement: 1999-04-30 27. No. de prescription d'origine: 28. Respect des bandes de protection: 29. Uniformité de l'épandage: 30. Fertilisant fabriqué par: 31. Travaux réalisés par: O.G.C  11. Autres critères d'appréciation  EXPLICATION, REMARQUES ET RECOMMENDATIONS  ATTESTATIO	6. Renseigi Essence P EPB 2  Total: 2  Objectif de Qualité: 9: Superficie r  8- TRAITEN  Code de productio  0501  0632  0632	Plants Pl	Age 2,0-0,0 nent: 1 ité du s 10 e de nux	Provenance 96P64  -Matière ligneu ite Acceptab ,6 ha  Nb. d'unités ha/km/1000pl  1,3 20 6,235	22	Végét.  Sou-Tol 1079,0 4100,0	11 aation ttal 000\$ 000\$ 18\$	z555  compé  Réd %	2.0-2.1  Pate: 1999 titive:  uction \$ Sup. 0 0 0 0 0 0	To dem:	71 tal andé 79,00 00,00
14. Disposition des déchets de coupe: 1- Adéquate 15. Nombres de microsites à l'hectare: 2500 16. Distance entre les fossés: 17. Profondeur des fossés:principaux m secondaires 18. Bassins de sédimentation: 19. Équipement utilisé: Equipement Denis 20 État des fossés: État des ponceaux: 21. Surface de roulement: largeur m emprise 22. Prélèvement des rangées: % 23. Volume récolté dans les interbandes: % 24. Produit appliqué: 25. Quantité à l'hectare: 26. Date du traitement: 1999-04-30 27. No. de prescription d'origine: 28. Respect des bandes de protection: 29. Uniformité de l'épandage: 30. Fertilisant fabriqué par: 31. Travaux réalisés par: O.G.C  11. Autres critères d'appréciation  EXPLICATION, REMARQUES ET RECOMMENDATIONS Le travail a-t-il été effectué conformément à la prescription OUI  ATTESTATIO	6. Renseign Essence P EPB 2  Total: 2  Objectif de Qualité: 9 Superficie r  8- TRAITEN  Code de productio  0501  0632  0632	Plants Pl	Age 2,0-0,0 ment: 1 ité du s 10 RR4 RR4 RR4	Provenance 96P64  -Matière ligneu ite Acceptab ,6 ha  Nb. d'unités ha/km/1000pl  1,3 20 6,235  RESTIER	22	Végét.  Sou-Tol  1079,0  4100,0  1278,1	ation tal 00\$ 00\$	2555  Compé  Réd  O  O  O  L'AG  sont cor	2.0-2.1  pate: 1999 titive:  uction \$ Sup. 0 0 0 0 0 0 ENCE	To dem.	71  tal andé 79,00 00,00 78,18
14. Disposition des déchets de coupe: 1- Adéquate 15. Nombres de microsites à l'hectare: 2500 16. Distance entre les fossés: 17. Profondeur des fossés:principaux m secondaires 18. Bassins de sédimentation: 19. Équipement utilisé: Equipement Denis 20 État des fossés: État des ponceaux: 21. Surface de roulement: largeur m emprise 22. Prélèvement des rangées: % 23. Volume récolté dans les interbandes: % 24. Produit appliqué: 25. Quantité à l'hectare: 26. Date du traitement: 1999-04-30 27. No. de prescription d'origine: 28. Respect des bandes de protection: 29. Uniformité de l'épandage: 30. Fertilisant fabriqué par: 31. Travaux réalisés par: O.G.C  11. Autres critères d'appréciation  EXPLICATION, REMARQUES ET RECOMMENDATIONS Le travail a-t-ll été effectué conformément à la prescription OUI  ATTESTATIO  J'atteste que c'est-à-dire, la sylvicultur la sylvicultur la sylvicultur	6. Renseign Essence P EPB 2  Total: 2  Objectif de Qualité: 9 Superficie r  8- TRAITEN  Code de productio  0501  0632  0632  ON DE L'INGI	Plants Pl	Age 2,0-0,0  nent: 1 ité du s 10  RR4  RR4  RR4  Ctués ac nnues et ess les au	Provenance 96P64  -Matière ligneu ite Acceptab ,6 ha  Nb. d'unités ha/km/1000pl  1,3 20 6,235  RESTIER  déquatement, éprouvées de tres conditions	22	Végét.  Sou-Toi  1079,0  4100,0  1278,1	ation tal 00\$ 00\$ 18\$	2555  Compé  Réd %  O  O  O  L'AG  sont cornstructio	2.0-2.1  Pate: 1999 titive:  uction \$ Sup. 0 0 0 0 0	7-06-12 According 10 10 11 12	tal andé 79,00 00,00 78,18
14. Disposition des déchets de coupe: 1- Adéquate 15. Nombres de microsites à l'hectare: 2500 16. Distance entre les fossés: 17. Profondeur des fossés:principaux m secondaires 18. Bassins de sédimentation: 19. Équipement utilisé: Equipement Denis 20 État des fossés: État des ponceaux: 21. Surface de roulement: largeur m emprise 22. Prélèvement des rangées: % 23. Volume récolté dans les interbandes: % 24. Produit appliqué: 25. Quantité à l'hectare: 26. Date du traitement: 1999-04-30 27. No. de prescription d'origine: 28. Respect des bandes de protection: 29. Uniformité de l'épandage: 30. Fertilisant fabriqué par: 31. Travaux réalisés par: O.G.C  11. Autres critères d'appréciation  EXPLICATION, REMARQUES ET RECOMMENDATIONS Le travail a-t-il été effectué conformément à la prescription OUI  ATTESTATIO  J'atteste que c'est-à-dire, la sylvicultur d'admissibili	6. Renseigi Essence P EPB 2  Total: 2  Objectif de Qualité: 9 Superficie r  8- TRAITEN  Code de productio  0501  0632  0632	Plants Pl	Age 2,0-0,0  nent: 1 ité du s 10  RR4  RR4  RR4  Ctués ac nnues et ess les au	Provenance 96P64  -Matière ligneu ite Acceptab ,6 ha  Nb. d'unités ha/km/1000pl  1,3 20 6,235  RESTIER  déquatement, éprouvées de tres conditions	Z2  ISEE  Ide.  Taux  830  205  205  RÉS  Lest en paet je	Végét.  Sou-Toi  1079,0  4100,0  1278,1	ation  ttal  00\$  18\$  É A  allisés aux ir inde le \$	2555  Compé  Réd %  O  O  O  L'AG  sont cornstruction palemen	2.0-2.1  pate: 1999 titive:  uction \$ Sup. 0 0 0 0 0 0  ENCE	To dem.	tal andé 79,00 00,00 78,18
14. Disposition des déchets de coupe: 1- Adéquate 15. Nombres de microsites à l'hectare: 2500 16. Distance entre les fossés: 17. Profondeur des fossés:principaux m secondaires 18. Bassins de sédimentation: 19. Équipement utilisé: Equipement Denis 20 État des fossés: État des ponceaux: 21. Surface de roulement: largeur m emprise 22. Prélèvement des rangées: % 23. Volume récolté dans les interbandes: % 24. Produit appliqué: 25. Quantité à l'hectare: 26. Date du traitement: 1999-04-30 27. No. de prescription d'origine: 28. Respect des bandes de protection: 29. Uniformité de l'épandage: 30. Fertilisant fabriqué par: 31. Travaux réalisés par: O.G.C  11. Autres critères d'appréciation  EXPLICATION, REMARQUES ET RECOMMENDATIONS Le travail a-t-il été effectué conformément à la prescription OUI  ATTESTATIC  J'atteste que c'est-à-dire, la sylvicultu d'admissibili de l'agence le	6. Renseign  Essence P  EPB 2  Objectif de Qualité: 9: Superficie r  8- TRAITEN  Code de productio  0501  0632  0632  ON DE L'INGI	Plants Pl	Age 2,0-0,0  nent: 1 ité du s 10  RRH RRH Ctués ac nues et es les au d'instruc	Provenance 96P64  -Matière ligneu ite Acceptab ,6 ha  Nb. d'unités ha/km/1000pl  1,3 20 6,235  RESTIER déquatement, éprouvées de tres conditions stion techniques	Z2  ISEE  Ide.  Taux  830  205  205  RÉS  Lest en paet je	Végét.  Sou-Toi  1079,0  4100,0  1278,1	ation  ttal  00\$  18\$  É A  allisés aux ir inde le \$	2555  Compé  Réd %  O  O  O  L'AG  sont cornstruction palemen	2.0-2.1  pate: 1999 titive:  uction \$ Sup. 0 0 0 0 0 0  ENCE	To dem.	tal andé 79,00 00,00 78,18
14. Disposition des déchets de coupe: 1- Adéquate 15. Nombres de microsites à l'hectare: 2500 16. Distance entre les fossés: 17. Profondeur des fossés:principaux m secondaires 18. Bassins de sédimentation: 19. Équipement utilisé: Equipement Denis 20 État des fossés: État des ponceaux: 21. Surface de roulement: largeur m emprise 22. Prélèvement des rangées: % 23. Volume récolté dans les interbandes: % 24. Produit appliqué: 25. Quantité à l'hectare: 26. Date du traitement: 1999-04-30 27. No. de prescription d'origine: 28. Respect des bandes de protection: 29. Uniformité de l'épandage: 30. Fertilisant fabriqué par: 31. Travaux réalisés par: O.Renseigi Essence P EPB 2  Total: 2  Objectif de Qualité: 9 Superficie r  8- TRAITEN  Code de productio  0501  0632  0632	Plants Pl	Age 2,0-0,0  nent: 1 ité du s 10  RRH RRH Ctués ac nues et es les au d'instruc	Provenance 96P64  -Matière ligneu ite Acceptab ,6 ha  Nb. 
14. Disposition des déchets de coupe: 1- Adéquate 15. Nombres de microsites à l'hectare: 2500 16. Distance entre les fossés: 17. Profondeur des fossés:principaux m secondaires 18. Bassins de sédimentation: 19. Équipement utilisé: Equipement Denis 20 État des fossés: État des ponceaux: 21. Surface de roulement: largeur m emprise 22. Prélèvement des rangées: % 23. Volume récolté dans les interbandes: % 24. Produit appliqué: 25. Quantité à l'hectare: 26. Date du traitement: 1999-04-30 27. No. de prescription d'origine: 28. Respect des bandes de protection: 29. Uniformité de l'épandage: 30. Fertilisant fabriqué par: 31. Travaux réalisés par: O.Sou-Toi  1079,0  4100,0  1278,1	ation  ttal  00\$  18\$  É A  allisés aux ir inde le \$	2555  Compé  Réd %  O  O  O  L'AG  sont cornstruction palemen	2.0-2.1  pate: 1999 titive:  uction \$ Sup. 0 0 0 0 0 0  ENCE	To dem.	tal andé 79,00 00,00 78,18
14. Disposition des déchets de coupe: 1- Adéquate 15. Nombres de microsites à l'hectare: 2500 16. Distance entre les fossés: 17. Profondeur des fossés:principaux m secondaires 18. Bassins de sédimentation: 19. Équipement utilisé: Equipement Denis 20 État des fossés: État des ponceaux: 21. Surface de roulement: largeur m emprise 22. Prélèvement des rangées: % 23. Volume récolté dans les interbandes: % 24. Produit appliqué: 25. Quantité à l'hectare: 26. Date du traitement: 1999-04-30 27. No. de prescription d'origine: 28. Respect des bandes de protection: 29. Uniformité de l'épandage: 30. Fertilisant fabriqué par: 31. Travaux réalisés par: O.Sou-Toi  1079,0  4100,0  1278,1	ation  ttal  00\$  18\$  É A  allisés aux ir inde le \$	2555  Compé  Réd %  O  O  O  L'AG  sont cornstruction palemen	2.0-2.1  pate: 1999 titive:  uction \$ Sup. 0 0 0 0 0 0  ENCE	To dem.	tal andé 79,00 00,00 78,18
14. Disposition des déchets de coupe: 1- Adéquate 15. Nombres de microsites à l'hectare: 2500 16. Distance entre les fossés: 17. Profondeur des fossés:principaux m secondaires 18. Bassins de sédimentation: 19. Équipement utilisé: Equipement Denis 20 État des fossés: État des ponceaux: 21. Surface de roulement: largeur m emprise 22. Prélèvement des rangées: % 23. Volume récolté dans les interbandes: % 24. Produit appliqué: 25. Quantité à l'hectare: 26. Date du traitement: 1999-04-30 27. No. de prescription d'origine: 28. Respect des bandes de protection: 29. Uniformité de l'épandage: 30. Fertilisant fabriqué par: 31. Travaux réalisés par: O.Sou-Toi  1079,0  4100,0  1278,1	ation  ttal  00\$  18\$  É A  allisés aux ir inde le \$	2555  Compé  Réd %  O  O  O  L'AG  sont cornstruction palemen	2.0-2.1  pate: 1999 titive:  uction \$ Sup. 0 0 0 0 0 0  ENCE	To dem.	tal andé 79,00 00,00 78,18
14. Disposition des déchets de coupe: 1- Adéquate 15. Nombres de microsites à l'hectare: 2500 16. Distance entre les fossés: 17. Profondeur des fossés:principaux m secondaires 18. Bassins de sédimentation: 19. Équipement utilisé: Equipement Denis 20 État des fossés: État des ponceaux: 21. Surface de roulement: largeur m emprise 22. Prélèvement des rangées: % 23. Volume récolté dans les interbandes: % 24. Produit appliqué: 25. Quantité à l'hectare: 26. Date du traitement: 1999-04-30 27. No. de prescription d'origine: 28. Respect des bandes de protection: 29. Uniformité de l'épandage: 30. Fertilisant fabriqué par: 31. Travaux réalisés par: O.Sou-Toi  1079,0  4100,0  1278,1	ation  tal  00\$  00\$  18\$	2555  Compé  Réd  O  O  O  L'AG  sont cornstruction palemen  ons du re	2.0-2.1  Date: 1999 titive:  uction \$ Sup. 0 0 0 0 0 0  ENCE	To dem.  10 41 12	tal andé 79,00 00,00 78,18
14. Disposition des déchets de coupe: 1-Adéquate 15. Nombres de microsites à l'hectare: 2500 16. Distance entre les fossés: 17. Profondeur des fossés:principaux m secondaires 18. Bassins de sédimentation: 19. Équipement utilisé: Equipement Denis 20 État des fossés: État des ponceaux: 21. Surface de roulement: largeur m emprise 22. Prélèvement des rangées: % 23. Volume récolté dans les interbandes: % 24. Produit appliqué: 25. Quantité à l'hectare: 26. Date du traitement: 1999-04-30 27. No. de prescription d'origine: 28. Respect des bandes de protection: 29. Uniformité de l'épandage: 30. Fertilisant fabriqué par: 31. Travaux réalisés par: O.Sou-Toi  1079,0  4100,0  1278,1	ation  tal  00\$  00\$  18\$	2555  Compé  Réd  O  O  O  L'AG  sont cornstruction palemen  ons du re	2.0-2.1  pate: 1999 titive:  uction \$ Sup. 0 0 0 0 0 0  ENCE formes en ins de l'ageit d'une aide fus ou de la	To dem.  10 41 12	tal andé 79,00 00,00 78,18
14. Disposition des déchets de coupe: 1- Adéquate 15. Nombres de microsites à l'hectare: 2500 16. Distance entre les fossés: 17. Profondeur des fossés:principaux m secondaires 18. Bassins de sédimentation: 19. Équipement utilisé: Equipement Denis 20 État des fossés: État des ponceaux: 21. Surface de roulement: largeur m emprise 22. Prélèvement des rangées: % 23. Volume récolté dans les interbandes: % 24. Produit appliqué: 25. Quantité à l'hectare: 26. Date du traitement: 1999-04-30 27. No. de prescription d'origine: 28. Respect des bandes de protection: 29. Uniformité de l'épandage: 30. Fertilisant fabriqué par: 31. Travaux réalisés par: O.Renseigi Essence P EPB 2  Total: 2  Objectif de Qualité: 9 Superficie r  8- TRAITEN  Code de productio  0501  0632  0632  ON DE L'INGI et ous les travaux o conformément aux re et qu'ils réponde ité contenues dans régionale.	Plants Pl	Age 2,0-0,0  nent: 1 ité du s 10  RRH RRH Ctués ac nues et es les au d'instruc	Provenance 96P64  -Matière ligneu ite Acceptab ,6 ha  Nb. d'unités ha/km/1000pl  1,3 20 6,235  RESTIER déquatement, éprouvées de tres conditions stion techniques	Z2  ISEE ILE.  Taux  830  205  205  Lest ten paret je  Commisi reco	Végét.  Sou-Toi  1079,0  4100,0  1278,1	ation  tal  00\$  00\$  18\$	2555  Compé  Réd  O  O  O  L'AG  sont cornstruction palemen  ons du re	2.0-2.1  pate: 1999 titive:  uction \$ Sup. 0 0 0 0 0 0  ENCE formes en ins de l'ageit d'une aide fus ou de la	To dem.  10 41 12	tal andé 79,00 00,00 78,18

G.A.F.L.M inc.											
1 - IDENTIFICATION	·	X 75 ( 17 1 75 %	<del>شار دیا شاکل</del>	olucina de l'ancesa	e journal per jou						
2°- LOCALISATION	71				7 27 25 28	25 3 25 Im 2	- P		3 - IDEN	TIFICATION A PARCELLE	
Unité de gestion (MRN) 4 Région écologique Tenure: 200 Cadastre: code 10	ue <sup>⊋</sup> EUnité de tr 004HAL		Co	de d'unité d'éval	uetion.	84052	25				•
Municipalité: cooc 005 nor IANNEY			ang: code	2 000	DEUX					003 ficial 2.1	he
Lot(s): no 9 no 0 . 1	no	no		, non-		.prop: 02	2		Super	ncie: Zan ii ali	ha
											-
4-PHOTO 1115000			人人人	P. T. W.	8				Clarific State	A STATE	
Node 97125 #81			Spiral			22					
ARTIOO:		1	Vita in the	y (E. Co)		C	15		10/19/100	100	
5 - QUALITÉ DES AUTRES TRAVAUX OU SUCCES DE L'INTERVENTION		W. Company			12.11	9		- 1000	A MAN		
OU SUCCES DE L'INTERVENTION .			The state of		70	7.6					
Surface terrière résiduelle:	Carlo Maria	C	10							e Par	127779
résmf/ha, feuilmf/ha  2. Diamètre des couronnes de lumière; m		-61								1000	7/4
3. Tiges choisies:résineux sgesha, %	The state of the s	37HW)						1.7			HA Q X
foulitustigos/ha,%		14/	- X81	1					6.42%		
4. Qualité des tiges		1100	- A								
conservées:					16	X-			direction.	1800	6 831
5. Blessures	The state of the s		· Fact The		Obs. Pro			100			1
aux arbres:			1076			$\sim$		A	ME	×50	
largeurm, espacementm	The state of the state of			18				4.7		1000	
7. Volume marchand abandonné:m³		The same of the sa	K			100			6		1
8. Nombre de tiges marchandes:		700 8 84 50		1.0			Y A		1.1	1	7
non abattuestiges/ha, volm³/ha				<b>*</b>		ALINA	1	0.55	Met.	1/15	411
9. Nombre de tiges non marchandes: non abatture tiges/ha  tiges/ha			1	17.7				We .	1311	extended to	
10. Végétation éliminée:	1.50	K	1 2 2	3 30 300		100	William .	Sc 2/		1/17	
herbace % ligneuse 100 %			100				10	7	4		
11. Efficacité du traitement: 96 %									MAS.	· NA	
12. Andains: 5 %						5		$\langle \langle i \rangle \rangle \langle i \rangle$		+ 3	188
13. Largeur: A) bandes coupéesmm	NOT YOUR STORMAN	Marie Marie Series	enterior	CORECT M. MARS	Malina this		Mathinian C	Catalog and a second	Add to the same of	ier - Lieb be	12 / W
14. Disposition des déchets de coupe: A) ACCEPT	able	6 - RENSEI	GNEMENTS S	SUR LA PLANT	ATION				-		
15. Nombre de microsites à l'hectare: 2500		Essence	Nombre de plants	Åge	Provenano	ce Pépiniè	тур	e de plants RN / Rec	Densité tiges / ha	Espacement m X m	Code de production
15. Distance entre les fossés:m			Û							0	Û
17. Profondeur des fossés: principauxm, se	econdairesm		Û	-	-					0	0
18. Bassins de sédimentation:  19. Équipement utilisé: Equipement	Denis		0	-	-	+	_			Ô	0
20. État des fossés:		Total :	0		1						
état des ponceaux:	1	Objectif de	reboisement:	1-Mati	ère lig	neuse				Date:	
21. Surface de roulement: largeurm,	emprisem	Qualité:	0.0%	Qualité du site:			Végé	itation comp	étitive:		
22. Prélèvement des rangées:		Superficie re	eboisée:	0.0		_ha					
23. Volume récolté dans les interbandes:		7 -TRAVAL	X EXECUTES	S ET DEMANDE	E D'AIDE F	INANCIERE	30		*		
24. Produit appliqué:  25. Quantité à l'hectare:		Code de		T T		The state of the s		Réduction		T	T
<b>26.</b> Date du traitement: 98.11.05		production	Code des travaux	Nombre d'unité ha/km/1000 pl.	Taux	Montant aide financié		Heduction \$	superficie	Total demandé	Réservé MRN
27. No de prescription d'origine:		0501-3	DMD	9.300	830	7719.00		0.00	0.000	7719.00	
28. Respect des bandes de protection:				0.000	Û	0.00		0.00	0.000	0.00	
29. Uniformité de l'épandage:				0.000	Û	0.00	Û	0.00	0.000	0.00	
30. Fertilisant fabriqué par: Ü. Ĝ. Ĉ											
			ATION DE				RÉSE	RVÉ À L	'AGENC	E	
8 - AUTRES CRITERES D'APPRECIATION	MANDATIONS						l es tra	vauv réali	sés sont co	nformes en to	out $\square$ ou
EXPLICATIONS, REMARQUES ET RECOMM Le travail a-t-il été effectué	MANDATIONS			travaux ont été e						ons technique	
conformément à la prescription?	non	les aut	res conditions	iculture et qu'ils d'admissibilité	contenues	dans le				mmande le \$	
		Les tra	vaux ci-haut de	techniques de écrits ne sont pa	s admissible	- 11					
		aide fir	ancière pour la	a raison suivante	e:			entaires e si requis.	t raisons du	ı refus ou de	la modifi-
		-					Janon			1	
		Rapport d'exèc	cution préparé pa	vo.				-			
										N.	
										3	
							-	Signature	du représen	tant de l'agence	е
Numéro du plan d'aménagement forestie	er de la (des) pro-						Date				
1231404911044		991	1/26		V	ľ	NUMÉRO DE	RAPPORT D	EXECUTION 40498	30067	9901
priété(s) concernée(s)		Date								- 5 9 5 7	,,,,,

1231404911044

# RAPPORT D'EXÉCUTION Reboisement et travaux sylvicoles

0431404000241 0010

1- identification				8				
Numéro de producteur: JARW27346202								
Adresse: 238-2E RANG RR 1								
Tél.travail: ()								
Représentant:(nom,prénom)								
2- Localisation	S.,				3-	Identific	ation de	la parcelle
Unité de gestion (MRN) 314 Région écologique: 38	Code un	ité d'évaluati	ion: 160284	0525				
Tenure: 200 Cadastre: code 1004 nom HALIFAX	(					No.		03
Municipalité: code 32005 nom	Rang: coo	de 02 no	m: DEUX			Superf	icie: 1	0,6 <b>ha</b>
Lot(s):no 69 no 70.1 no no	0 10							
4 Photo	TO THE PROPERTY OF	N. S.	THE WALLS	6/0 X		Total Control	MARK	NO CHOICE AND THE
4- Photo						C		100
No. photo: Q97125 #81 Échelle: 1\15000						101		09/11
Feuillet: 21-L4-SE Altitude 400		STATE OF	160					
5- Qualité des autres travaux ou		September 1						1.9/2
succès de l'intervention			1 A					129
1. Surface terrière résiduelle:						100		
Rés. m2/ha Feuil. m2/ha	MILIC				Property A	TO THE	No. of	1
2 Diamètre couronnes de lumière: m			WY NO			0	A PART	1
3.Tiges choisies:rRés.: 2300 tiges/ha90 % Feuil.: tiges/ha		10/0					1	
4. Qualité des tiges conservées:			1-1/		1	37	SE	A second
5.Blessures aux arbres:	43				1/			
6. Chemin de débardage: largueur , espacement m			7			1/2		
7. Volume marchand abandonné:	116	× War				1		
8. Nombres de tiges marchandes:		11/1		12.4				
non abattues tiges/ha Vol.: m3/h  9. Nombres de tiges non marchandes:			11/00	13	1 Beach	37	800	
non abattues tiges/ha			1 1/	Maga	TA			100
10. Végétation éliminée:		3/5		WY S		3	1	
herbacée 100%% ligneuse %					10			
11.Efficacité du traitement: 90 %	er andre all	X	1 -1		1/ 1/	My	1/2	
12. Andains:				156/			A STATE OF	
13.Largueur: A) bandes coupées					1	1	XX	
B) bandes non coupées	6. Renseign	oments cur	a plantation	10 70 7000 10 7000	MILES NO.	with the same	All A	
14. Disposition des déchets de coupe:				Pépiniè		Danaité	I=	ment Stock
15. Nombres de microsites à l'hectare: 2500 16. Distance entre les fossés:	Essence Pla	ants Age	Provenance	Pepinie	e Type	Densité	Espace	ment Stock
17. Profondeur des fossés:principaux m secondaires				-			·	
18. Bassins de sédimentation:								
19. Équipement utilisé: Debusq.+ Boom-Jet								
20 État des fossés:	Total:					-	-	
Etat des ponceaux:	Objectif de re	ahaisamant.				D	ate:	
21. Surface de roulement: largeur m emprise 22. Prélèvement des rangées: %	Qualité:	Qualité du :	site ·	5	Végétation	on compé		
23. Volume récolté dans les interbandes: %	Superficie re		ha					
24. Produit appliqué: Vision	8- TRAITEM							
25. Quantité à l'hectare: 6 L		-111						
26. Date du traitement: 2000-09-09	Code de production	Code de travaux	Nb. d'unités ha/km/1000pl	Taux S	ou-Total	Rédu %	ction S Sup.	Total demandé
27. No. de prescription d'origine: 0431404980067  28. Respect des bandes de protection: OUI		ECCT	•	405 4	20,000 \$	70		
29. Uniformité de l'épandage: OUI	0756	ECCT	10,4	425 4	20,000 \$	-	0 0	4420,00
30. Fertilisant fabriqué par:								
31. Travaux réalisés par: O.G.C								
							_	
11. Autres critères d'appréciation				DÉCI	ERVÉ A	LIACI	ENICE	
EXPLICATION, REMARQUES ET RECOMMENDATIONS  Le travail a-t-il été effectué  ATTEST	ATION DE L'INGÉ	NIEUR FOR	RESTIER	RES	ENVE	LAGI	ENCE	
conformément à la prescription OUI J'atte	ste que tous les travaux or à-dire, conformément aux			en part	e 🔲 aux	instruction	ns de l'age	tout ou nce régionale
TEMPERATURE: 10 C	viculture et qu'ils réponder nissibilité contenues dans l	nt èa toutes les a	utres conditions	et je red de		e paiemen \$	t d'une aid	e financière
	iques de l'agence régional		.0		ntaire et rai		fus ou de	а
	avaux ci-haut décrits ne so		ole à une aide	modific	ation si req	uis.		
	*				li li		*	100
			A111					
			f					
				=	ignature du	représent	ant de l'ag	ence
				Date: _				
Numéro du plan d'aménagement forestier de la propriété concernée								

# RAPPORT D'EXÉCUTION et Désignation du Bénéficière de l'Aide Financière

1- identification	200					9			
Numéro de producteur: JARW273462 Adresse: 238-2E RANG RR 1	202								
Tél.travail: ()									
Représentant:(nom,prénom)									
2- Localisation							ldont		
	on écologique: 3d-M	Code unit	á d'ávalua	tion: 1602-8	84.0525	-	Ident	ification de	e la parcell
Tenure: 200 Cadastre: code 1004	N=0 A	Code dillo	e u evalua	1002-0	0020		No.	0	03
	-FERDINAND	Rang: code	e 02 n	om: DEUX			Sup	erficie: 1	0.6 <b>ha</b>
	no no	no							
4- Photo				1461年					
No. photo: Q97125 #81 Échelle: 1\15000				1					
Feuillet: 21-L4-SE Altitude 300				4					AND A
5- Qualité des autres travaux ou			14			1000	Ė		
succès de l'intervention				and the said					
1. Surface terrière résiduelle:				Allendar Victoria				角州	X/
Rés. m2/ha Feuil. m2/ha							1		$\sim \chi$
Prélèvement : %					*****		49		
3. Chemin de débardage:				1					
argeur , espacement m						/		4	
5.Prélèvement des rangées :			1					1	1/ 6
5.Blessures aux arbres: 0			/						1
. Volume marchand abandonné:		/			/	A sec	1		3
3. Qualité des tiges conservées: BONNE								1	
Nombres de semenciers:     10.Tiges choisies: Rés.: 1975 tiges/ha									
Feuil.: 50 tiges/ha								Act The	
1. % de tiges de 1 m et - : %								19.60	
2. Végétation éliminée:									
nerbacée 10 % ligneuse 90 %									
13.Hauteur d'élagage :									
4. Nombre de tiges traitées:		6. Renseigner	nents sur	la plantation					
5. Type de protecteur:		Essence Plan		Provenance	Pépin	ière Type	Dens	ité Espacei	ment Stock
6. Andains:					+		_		
7. Des de la catille /		111 1			1				TOOK
/. Produit utilise:									- Clock
8. Quantité à l'hectare: 9. Nombres de microsites à l'hectare: 2500									




8. Quantité à l'hectare: 9. Nombres de microsites à l'hectare: 2500 0. Distance entre les fossés: m 1. Profondeur des fossés:principaux 2. Profondeur fossés secondaires 3. Bassins de sédimentation: 24 État des fossés: 5. État des ponceaux: 6. Surface de roulement: largeur 27. Emprise m 8. Équipement utilisé: Debroussail manuelle 9. Efficacité du traitement: 97 % 0. Respect des lois et règlements: O 1. Date du traitement: 2006-10-05 2. Travaux réalisés par: C: conseiller	m  Réservé à l'Agence L'Agence accepte la demande	Objectif de rebo Qualité: Superficie rebo  8- TRAITEMEN  Code de production  1343	Qualité du s isée:  Code de travaux  ECME	Nb. d'unités ha/km/1000pl 1.93	O At	Sou-Total  0.00 \$  testation de  J'atteste que	Row 0	Date: étitive:  Sup. 0 0	Total demandé 0.00 \$










conséquent, le(s) recon L'Agence refuse la demande d de mise en valeur décrites à la sylvicole et demande de partici Signature de l'Agence:	Objectif de rebreure de la préser la participation financiere préser la préser la préser la participation financiere préser la	Qualité du sisée:  Code de travaux  ECME  dière pour les a reserve pour les au :  ere pour les au conformentée	Nb. d'unités ha/km/1000pl  1.93  activités de protectionité avec la prescriuté avec la pr	on At Dière.	J'atteste aus: respect et se prévues au F  Les travaux et	l'ingér tous lee tous lee lent à te té cont si que le lon les PMV c	Date: éduction \$ Sup. 0 0  ileur forestie s travaux ont é à-dire, confor orouvées de la outes les autres enues dans le c ques de l'Agen es travaux ont e modalités d'inti le l'Agence .	Total demandé  0.00 \$  té effectués mément aux sylviculture et conditions ahier ace été effectués en ervention  pas admissible

# RAPPORT D'EXÉCUTION et Désignation du Bénéficière de l'Aide Financière

1- identification	N					W.				
Numéro de producteur: JARW2734620	2									
Adresse: 238-2E RANG RR 1										a 9
Tél.travail: ()										
Représentant:(nom,prénom)										
2- Localisation						3-	ldent	ificati	on de	la parcelle
Unité de gestion (MRN) 314 Région	n écologique: 3d-M	Code unit	é d'évalua	tion: 1602-8	4-0525					
Tenure: 200 Cadastre: code 1004							No.		00	)3
	ERDINAND	Rang: cod	e 02 n	om: DEUX			Sup	erfici	e: 10	).6 ha
Lot(s):no 69 no 70.1 no		_								
Lot(s).110 09 110 70.1 110	) IIO	no			g to a second		(3)(3)			
4- Photo			A Common			A SEC	7	100		3.3/
No. photo: Q97125 #81 Échelle: 1\15000					7	X / 100%		1		
Feuillet: 21-L4-SE Altitude 300					1				21	
reamet. 21-E4-SE Annuae 500			4		1	$\leq$	dis		2.9	
5- Qualité des autres travaux ou									Æ	
succès de l'intervention				11	三	四人	開始	1		A. A.
Surface terrière résiduelle:				/ <	10	四)	18	$\mathcal{N}$		
Rés. m2/ha Feuil. m2/ha				1		711	12		$\setminus$	4
2 Prélèvement : %	<b>经产品产品</b>		Z			7/			Grand.	
3. Chemin de débardage:							*			
largeur , espacement m							قور را		///	
							A	19	ears ve	
5.Prélèvement des rangées :			8		/				A 100	
6.Blessures aux arbres: 0							107	1	4	14/
7. Volume marchand abandonné:		1		1				1		
8. Qualité des tiges conservées: BONNE			0.039%		Marie .	of the second	1			
9. Nombres de semenciers:		The same of the same of					1			
10.Tiges choisies: Rés.: 1975 tiges/ha 079%									1	
Feuil.: 50 tiges/ha 000%			10-2/		1914					
11. % de tiges de 1 m et - : %					1		de la			11 1
12. Végétation éliminée:										4/3
		< - /								
13.Hauteur d'élagage :		1//			1 1 1				1	- 364
14. Nombre de tiges traitées:		6. Renseigne	ments sur	la plantation		6				
15. Type de protecteur:		Essence Plan	nts Age	Provenance	Pépin	ière Type	Dens	sité E	spacer	nent Stock
16. Andains:			7.5		<u> </u>	7,1				
17. Produit utilisé:	(2.1				+		+	-		
18. Quantité à l'hectare:										
19. Nombres de microsites à l'hectare: 2500					+	-				
20. Distance entre les fossés: m		Total:		- 22	1					
	m			Q.						
22. Profondeur fossés secondaires	m	Objectif de rek	oisement:					Date:		
23. Bassins de sédimentation:		Qualité:	Qualité du	site		Végétation	comp	etitive	:	
24 État des fossés:		Superficie reb	oisée:	ha						
25. État des ponceaux:		8- TRAITEME	NT							
26. Surface de roulement: largeur m	9	Code de	O de de	NI II 147		T				
27. Emprise m		production	Code de travaux	Nb. d'unités ha/km/1000pl	Taux	Sou-Total	K	éducti \$	on Sup.	Total demandé
28. Équipement utilisé: Debroussail manuelle		0755	FOME	170	704	0.440.04.6		(8)	-	
29.Efficacité du traitement: 97 %		0755	ECME	4.76	724	3 446.24 \$	0	14.62	0	3 101.62 \$
30. Respect des lois et règlements: 0										
31. Date du traitement: 2006-10-05										
32. Travaux réalisés par: C : conseiller										
11. Autres critères d'appréciation			cière nour les	activités de protect		ttestation de	1000			
EXPLICATION, REMARQUES ET RECOMMENDATIONS	Réservé à l'Agence	le participation finar								é effectués
Le travail a-t-il été effectué	L'Agence accepte la demande d de mise en valeur décrites à la s	section 7 de la prése	ente en confor		otion	adéquateme			conform	nement aux
conformément à la prescription O	L'Agence accepte la demande d de mise en valeur décrites à la s sylvicole et demande de particip	section 7 de la prése pation financière pré	ente en confor sentée.		otion 6	adéquateme règles conn	nt, c'es ues et é	t-à-dire, prouvée	es de la	sylviculture et
	L'Agence accepte la demande d de mise en valeur décrites à la s sylvicole et demande de particip À cet égard, l'Agence accorde u Producteur forestier reconnu, et ce	section 7 de la préso pation financière pré une participation fina e, pour un montant de	ente en confor sentée ncière au :		otion	adéquateme règles conn qu'ils répon d'admissibil	ent, c'es ues et é dent à t ité cont	t-à-dire, prouvée outes le enues d	es de la s autres ans le c	sylviculture et conditions ahier











# RAPPORT D'EXÉCUTION ET DÉSIGNATION DU OU DES BÉNÉFICIAIRES DE LA PARTICIPATION FINANCIÈRE DE L'AGENCE Agence forestière des Bois-Francs

		/ 1-	IDE	ENTIFI	CATION							No:	17314	0423003
Numéro de producteur: 00000002581	4												3- PAR	CELLE
Adresse: 238,2 IEME RG												No.	002	Section 1
Tél,travail:		Sec.										Sup	ou long. :	
Págian ágalagique: 24 M	200		2- L(	OCALI	SATION	المالم فالفراد	e la ce di e ce a	1/02 7	0513					IENNE ET C
	nure: 200	AND			Cod	e unité d'éva	aluation:	1602-75	5-8512				to (1): Q9	97125 #81
Municipalité code: 32013 No		AND			D			N					to (2):	
Cadastre code: 1004 No		_					02	Nom: D		0.2		- 11		15000
Lot no: 6234370	69,70	<i>O</i>			No o	du PAF :	173140	4201139	Pro	op no: 02		Feu	illet: 21	-L4-SE
5- Résultats et qualité des interv	entions	1	1000		and the second control of the	والمراجعة المراجعة ا			Santa S	and the Later Control of Control	alkiana erimekkinya (t		Chiera e Tale di Intelliga	North trackles in southern prices
	Résineux Feuillus	H(		l de	1,015,911			2.4				1		
Surface terrière résiduelle (m³/ha) :	24 0					44								
2. Prélèvement (%) :	34	Tie												•
3. Chemin de débardage largeur (m) :	3								//	100				SP .
4. Chemin de débardage	17						7							
espacement (m):				5.0	4			1						
5. Prélèvement des rangées :	1						7	1						9/
6. Blessures aux arbres %:	4													
7. Volume marchand récolté (m³) :	60					1/1								
8. Qualité des tiges conservés :	BONNE													1
9. Nombre de semenciers (qté/ha) :														$\mathcal{F}_{\mathcal{F}_{\mathcal{F}_{\mathcal{F}}}}$
10. Tiges éclaircies ou dégagées :	% Tiges/ha	TIE			N For		/	1						
Résineux :						/					7	18		
Feuillus : Total :	£								<b>4</b>		1	11		
		+												276
11. % de tiges de 1 m et -:		4				77				71				
12 Vágátation álimiás (8/)	Herbacée Ligneus										â	J.W.		
12. Végétation élimiée (%) :	0 100 €					1								
13. Hauteur d'élagage :														
14. Nombre de tiges traitées :								1						
15. Type de protecteur :														
16. Andains ou prélèv. sentiers (%) :	15									h Vienia				
17. Produit ou matériel utilisé :	7.	ACCUSED ON						AND AND STREET, SA						
The state of material atmost	l f												神 原誠	P
18. Quantité à l'hectare : 19. Nombre de microsites (qté/ha) :														ieta.
18. Quantité à l'hectare : 19. Nombre de microsites (qté/ha) : 20. Distance entre les fossés (m) ;						6- RF	NSEIG	NEMEN	TS SUR	LA PLA	NTATIO	N		la l
18. Quantité à l'hectare : 19. Nombre de microsites (qté/ha) : 20. Distance entre les fossés (m) ; 21. Profondeur fossés principaux (m) ;				Essence	- ALICANIA MARIA	6- RE Quantité	ENSEIG Ty		TS SUR		NTATIO	N Pépin	ière	Code de st











31. Période de réalisation ;  32. Travaux réalisés par ;  33. % Essences compagnes ;  8- DONNÉES FAU  Arbres fruitiers (qté/ha;essence) ;  Arbres vétérans	100 O 2023-08-10 C : conseiller	986 7902	Cod	Essence  de trav. I  RM2M C  RRM2M C  Réserv  L'Ager  activité de la p	Total :  7- T Unité 1.40 1.40 2 N	RAVAUX Taux S 0 502 0 196.00 Interpretation of the properties of t	EXECU Technique ious-total 702.80 274.40 de l'aide fii	Très et l'action aleur décorrescriptic	DEMAN  Total tech 702.80 274.40  977.20  financière rites à la s n sylvicole	DE D'A) Taux 920 0  Doour les ection 7	Exé Sous-total 1288.00 0.00  Attest L'at effe con épr	ANCIÈRI cution Réd.(\$) 0 0.00 0 0.00 ctation de l' teste que foetués adéquatormément ouvées de la	Total exec 1288.0 0.0 1288.0 ingénieur us les trava uatement, c aux règles	0 199 0 27 0 226 r forestier ux ont été c'est-à-dire, connues et ure et qu'ils
18. Quantité à l'hectare :  19. Nombre de microsites (qté/ha) :  20. Distance entre les fossés (m) :  21. Profondeur fossés principaux (m) :  22. Profondeur fossés secondaires (m) :  23. Bassins de sédimentation :  24. État des fossés :  25. État des ponceaux :  26. Surface de roulement (m) :  27. Emprise (m) :  28. Machinerie ou équipement utilisé :  29. Efficacité du traitement (%) :  30. Respect des lois et règlements :  31. Période de réalisation :  32. Travaux réalisés par :  33. % Essences compagnes :  8- DONNÉES FAU  Arbres fruitiers (qté/ha;essence) :  Arbres vétérans	100 O 2023-08-10 C : conseiller	986 7902 Progra	Cod	e: AR-C Réserv L'Ager activité de la p demar	Total: 7- T Unité 1.40 1.40 2 N é à l'Agen ice acceptis de prote résente er de de part	RAVAUX Taux S 0 502 0 196.00 Interest total of the conformite of t	EXECU Technique sous-total 702.80 274.40 de l'aide fin tie de part nise en v. avec la p ancière pi	TÉS ET  Réd.(\$) 0.00 0.00 nancière: dicipation aleur décorescriptic résentée	DEMAN  Total tech  702.80  274.40  977.20  Financière rites à la s en sylvicole	DE D'A) Taux 920 0  Doour les ection 7	IDE FINA Exé Sous-total 1288.00 0.00  Attest Con épr rép	ANCIÈRI cution Réd.(\$) 0 0.00 0 0.00 tation de l' teste que to cetués adéqu formément ouvées de li ondent à toi	Total exect 1288.0 0.00 1288.0 us les travauatement, c aux règles a sylvicultu ates les autrets les au	C. Grand To 0 199 0 27 0 226 r forestier aux ont été c'est-à-dire, connues et
18. Quantité à l'hectare :  19. Nombre de microsites (qté/ha) :  20. Distance entre les fossés (m) :  21. Profondeur fossés principaux (m) :  22. Profondeur fossés secondaires (m) :  23. Bassins de sédimentation :  24. État des fossés :  25. État des ponceaux :  26. Surface de roulement (m) :  27. Emprise (m) :  28. Machinerie ou équipement utilisé :  29. Efficacité du traitement (%) :  30. Respect des lois et règlements :  31. Période de réalisation :  32. Travaux réalisés par :  33. % Essences compagnes :  8- DONNÉES FAU  Arbres fruitiers (qté/ha;essence) :  Arbres vétérans  ou chico  Autres :	100 O 2023-08-10 C : conseiller	986 7902 Progra	Cod	e: AR-C Réserv L'Ager activité de la p demar	Total:  7- T  Unité 1.40  1.40  2 N  é à l'Agence acceptis de prote résente er de de part	RAVAUX Taux S 0 502 0 196.00 Interest total of the conformité icipation fina	EXECU Technique sous-total 702.80 274.40 de l'aide fin tie de part nise en v. avec la pancière pu	TÉS ET  Réd.(\$) 0.00 0.00 nancière: dicipation aleur décorrescriptic résentée	DEMAN  Total tech  702.80  274.40  977.20  Financière rites à la s in sylvicole	DE D'A) Taux 920 0  Doour les ection 7	IDE FINA Exé Sous-total 1288.00 0.00  Attest  I 'at effecton épringépid'ac	ANCIÈRI cution Réd.(\$) 0.00 0.00 0.00 0.00 0.00 0.00 0.00 0.	Total exect 1288.0 0.00 1288.0	c. Grand To 0 199 0 27 0 226 r forestier nux ont été cest-à-dire, connues et rer et qu'ils res conditior
18. Quantité à l'hectare :  19. Nombre de microsites (qté/ha) :  20. Distance entre les fossés (m) :  21. Profondeur fossés principaux (m) :  22. Profondeur fossés secondaires (m) :  23. Bassins de sédimentation :  24. État des fossés :  25. État des ponceaux :  26. Surface de roulement (m) :  27. Emprise (m) :  28. Machinerie ou équipement utilisé :  29. Efficacité du traitement (%) :  30. Respect des lois et règlements :  31. Période de réalisation :  32. Travaux réalisés par :  33. % Essences compagnes :  8- DONNÉES FAU  Arbres fruitiers (qté/ha;essence) :  Arbres vétérans	100 O 2023-08-10 C: conseiller  NIQUES  ts	986 7902 Progra	Cod	Essence  le trav. If (RM2M C RM2M C Réserv L'Ager activité de la p demar A cet ég Producte	Total:  7- T  Unité  1.40  1.40  é à l'Agen  ice accept  is de prote  résente er  de de part  ard, l'Agenc  pur forestier	RAVAUX Taux S 0 502 0 196.00 Interest of the conformité icipation finale accorde une reconnu	EXECU Technique ious-total 702.80 274.40 de l'aide fin le de part nise en v avec la p ancière pi	Très et l'accepte de la company de la compan	DEMAN Total tech 702.80 274.40 977.20  financière rites à la s n sylvicole ère au :	DE D'Al Taux 920 0  Doour les ection 7 et	Attest  Attest  Attest  J'attention  J'atten	Pépin  ANCIÈRI cution Réd.(\$) 0 0.00 0 0.00  tation de l' teste que to cetués adéquiformément ouvées de la ordinistification teste de la teste que to cetués sa déquiformément ouvées de la ordinistification teste teste aussi ce	Total exect 1288.
18. Quantité à l'hectare :  19. Nombre de microsites (qté/ha) :  20. Distance entre les fossés (m) :  21. Profondeur fossés principaux (m) :  22. Profondeur fossés secondaires (m) :  23. Bassins de sédimentation :  24. État des fossés :  25. État des ponceaux :  26. Surface de roulement (m) :  27. Emprise (m) :  28. Machinerie ou équipement utilisé :  29. Efficacité du traitement (%) :  30. Respect des lois et règlements :  31. Période de réalisation :  32. Travaux réalisés par :  33. % Essences compagnes :   8- DONNÉES FAU  Arbres fruitiers (qté/ha;essence) :  Arbres vétérans	100 O 2023-08-10 C: conseiller  NIQUES ts	97902 7902 Progra	Codd	Essence  de trav. I f  RM2M C  RKT C  Réserv  L'Ager activité de la p demar  A cet ég  Producte  Conseille	Total: 7- T Unité 1.40 1.40 2 M é à l'Agen ce accept is de prote résente er de de part ard, l'Agenc eur forestier a	RAVAUX  Taux S 0 502 0 196.00  Interpretation of the conformité icipation finale accorde une reconnu	EXECU Technique sous-total 702.80 274.40  de l'aide fin ile de part nise en v. avec la p ancière pi e. participat et ce, pour	Pe Der Der Der Der Der Der Der Der Der De	DEMAN  Total tech  702.80  274.40  977.20  financière rites à la s in sylvicole ere au : nt de	DE D'Al Taux 920 0  Doour les ection 7 et	Attest  Attest  J'attest  Gordina d'an  J'attest  J'attest  J'attest  Attest  J'attest  Attest  Attest	ANCIÈRI cution Réd.(\$) 0 0.00 0 0.00 tation de l' teste que to cetués adéqui formément ouvées de la ordenissibilité istructions to teste aussi c cetués en re- dalités d'inte	Total executions of the state o	c. Grand To 0 199 0 27 0 226 r forestier uvent et et vest-å-dire, connues et ure et qu'ils res conditior dans le cahie de l'Agence aux ont été on les
18. Quantité à l'hectare :  19. Nombre de microsites (qté/ha) :  20. Distance entre les fossés (m) ;  21. Profondeur fossés principaux (m) :  22. Profondeur fossés secondaires (m) ;  23. Bassins de sédimentation ;  24. État des fossés :  25. État des ponceaux ;  26. Surface de roulement (m) ;  27. Emprise (m) ;  28. Machinerie ou équipement utilisé ;  29. Efficacité du traitement (%) ;  30. Respect des lois et règlements ;  31. Période de réalisation ;  32. Travaux réalisés par ;  33. % Essences compagnes ;   8- DONNÉES FAU  Arbres fruitiers (qté/ha;essence) ;  Arbres vétérans  ou chico  Autres ;  9- AUTRES CRITÈRES D'  Le travail a-t-il été effectué  conformément à la prescription ? ;  PREMIERE ÉCLAIRCIE DE PLANTATIO	100 O 2023-08-10 C: conseiller  NIQUES  ts	97902 7902 Progra	Codd	Essence  le trav. Tele trav. Egence  RM2M Correct Conseille et par et pa	Total:  7- T  Unité 1.40  1.40  1.40  2 M  é à l'Agence accepties de prote er de de parte er forestier acconséquer	RAVAUX  Taux S 0 502 0 196.00  Identant total concernité icipition finale accorde une reconnu, inccrédité X, it, le(s) reconsulté icipitation finale accorde une reconnu, it, le(s) reconsulté icipitation finale accorde une reconnu	EXECU Technique sous-total 702.80 274.40  de l'aide fin ile de part nise en v. avec la p ancière pi e. participat et ce, pour	Pe Der Der Der Der Der Der Der Der Der De	DEMAN  Total tech  702.80  274.40  977.20  financière rites à la s in sylvicole ere au : nt de	DE D'Al Taux 920 0  Doour les ection 7 et	Attest  Attest  J'attest  Gordina d'an  J'attest  J'attest  J'attest  Attest  J'attest  Attest  Attest	Pépin  ANCIÈRI cution Réd.(\$) 0 0.00 0 0.00  atation de l' teste que to teste que to teste que to teste que to de l' teste que to teste de la touvées de la ouvées de la ouvées de la touvées de la to	Total executions of the state o	c. Grand To 0 199 0 27 0 226 r forestier uvent et et vest-å-dire, connues et ure et qu'ils res conditior dans le cahie de l'Agence aux ont été on les
18. Quantité à l'hectare :  19. Nombre de microsites (qté/ha) :  20. Distance entre les fossés (m) :  21. Profondeur fossés principaux (m) :  22. Profondeur fossés secondaires (m) :  23. Bassins de sédimentation :  24. État des fossés :  25. État des ponceaux :  26. Surface de roulement (m) :  27. Emprise (m) :  28. Machinerie ou équipement utilisé :  29. Efficacité du traitement (%) :  30. Respect des lois et règlements :  31. Période de réalisation :  32. Travaux réalisés par :  33. % Essences compagnes :   8- DONNÉES FAU  Arbres fruitiers (qté/ha;essence) :  Arbres vétérans  ou chico  Autres :  9- AUTRES CRITÈRES D'  Le travail a-t-il été effectué  conformément à la prescription ? :  PREMIERE ÉCLAIRCIE DE PLANTATICE  ET 880 TIGES DE QUALITÉ PAR HECT	100 O 2023-08-10 C: conseiller  NIQUES  ts	Progra	Codd	Réserve L'Ager activité de la p demar A cet ég Producte Conseille et par particip	Total:  7- T Unité 1.40  1.40	RAVAUX  Taux S 0 502 0 196.00  Identify to the conformite in conformite	EXECU Technique sous-total 702.80 274.40  de l'aide fin tie de part nise en v. avec la p ancière pi e, participat et ce, pour	TÉS ET  Réd.(\$) 0.00 0.00 nancière:  ticipation aleur décorescription financière de bénomentaire de bénomentai	DEMAN  Total tech  702.80  274.40  977.20  financière rites à la s in sylvicole ere au : nt de	DE D'Al Taux 920 0  Doour les ection 7 et \$2265.20 \$ de sa	Attest  Attest  J'atteffc com épr rép d'ac d'in  J'atteffc mon	Pépin  ANCIÈRI cution  Réd.(\$) 0 0.00 0 0.00 0 0.00 teste que to cetués adéquation de l'action de l'ac	Total executions of the state o	c. Grand To 0 199 0 27 0 226  r forestier aux ont été 'est-á-dire, connues et ure et qu'ils res conditior dans le cahie de l'Agence aux ont été on les révues au
18. Quantité à l'hectare :  19. Nombre de microsites (qté/ha) :  20. Distance entre les fossés (m) :  21. Profondeur fossés principaux (m) :  22. Profondeur fossés secondaires (m) :  23. Bassins de sédimentation :  24. État des fossés :  25. État des ponceaux :  26. Surface de roulement (m) :  27. Emprise (m) :  28. Machinerie ou équipement utilisé :  29. Efficacité du traitement (%) :  30. Respect des lois et règlements :  31. Période de réalisation :  32. Travaux réalisés par :  33. % Essences compagnes :   8- DONNÉES FAU  Arbres fruitiers (qté/ha;essence) :  Arbres vétérans  ou chico  Autres :  9- AUTRES CRITÈRES D'  Le travail a-t-il été effectué  conformément à la prescription ? :  PREMIERE ÉCLAIRCIE DE PLANTATICE  ET 880 TIGES DE QUALITÉ PAR HECT	100 O 2023-08-10 C: conseiller  NIQUES  ts	Progra	Codd	le trav. 80 274.40  977.20  financière rites à la s n sylvicole ère au : nt de éficiaire(s)  ancière porties à la s na sylvicole	DE D'Al Taux 920 0  coour les ection 7 et  \$2265.20 \$ de sa our les ection 7	Attest  Attest  J'at effe con épr rép d'ac d'in  J'at effe mo pp!	Pépin  ANCIÈRI cution  Réd.(\$) 0 0.00 0 0.00 0 0.00  Attion de l' teste que to cetués adéquiformément ouvées de la ordinessibilité distructions te teste aussi ce cetués en re dalités d'inte MV de l'Age stravaux ci- nissibles à u	Total exec  1288.0  0.00  1288.0  1288.0  ingénieur  us les trava  satement, c  aux règles  a sylvicultu  tes les autr  contenues e  conteniques o  que les trav  spect et sele  rvention p  ence  haut décrits  me aide fin	c. Grand To 0 199 0 27 0 226 r forestier uvent et et vest-å-dire, connues et ure et qu'ils res conditior dans le cahie de l'Agence aux ont été on les
18. Quantité à l'hectare :  19. Nombre de microsites (qté/ha) :  20. Distance entre les fossés (m) :  21. Profondeur fossés principaux (m) :  22. Profondeur fossés secondaires (m) :  23. Bassins de sédimentation :  24. État des fossés :  25. État des ponceaux :  26. Surface de roulement (m) :  27. Emprise (m) :  28. Machinerie ou équipement utilisé :  29. Efficacité du traitement (%) :  30. Respect des lois et règlements :  31. Période de réalisation :  32. Travaux réalisés par :  33. % Essences compagnes :   8- DONNÉES FAU  Arbres fruitiers (qté/ha;essence) :  Arbres vétérans  ou chico  Autres :  9- AUTRES CRITÈRES D'  Le travail a-t-il été effectué  conformément à la prescription ? :  PREMIERE ÉCLAIRCIE DE PLANTATICE  ET 880 TIGES DE QUALITÉ PAR HECT	100 O 2023-08-10 C: conseiller  NIQUES  ts	Progra	Codd	Essence  de trav. I de	Total:  7- T  Unité 1.40  1.40  2  N  é à l'Agence acceptis de prote résente er de conséquer pation finar conséquer se de prote résente er se de prote resente e	RAVAUX  Taux S 0 502 0 196.00  Interpretation at demande conformité icipation finale accorde une reconnu, accrédité_X, tt, le(s) reconcière a demande conformité a demande conformité en et de no conformité conformité.	EXECU Technique sous-total 702.80 274.40  de l'aide fin the de part avec la p ancière pr avec la p ancière pr tet ce, pour et ce, pour et ce, pour et ce, pour et ce, pour avec la p ancière pr avec la p avec la p	TÉS ET  Réd.(\$) 0.00 0.00 nancière: ticipation écorescriptic re un monta re de bén aleur décorescription finaleur de consideration finaleur de con	DEMAN  Total tech 702.80 274.40  977.20  financière printes à la s in sylvicole deficiaire(s)  annicière printes à la s in sylvicole printes à la s in sylvicole must de mit de m	DE D'Al Taux 920 0  coour les ection 7 et  \$2265.20 \$ de sa our les ection 7	Attest  Attest  J'at effe con épr rép d'ac d'in  J'at effe mo pp!	Pépin  ANCIÈRI cution  Réd.(\$) 0 0.00 0 0.00 0 0.00  tation de l' teste que to ectués adéquiformément ouvées de la ondent à tou dmissibilité istructions to teste aussi c cetués en re- dalités d'inte MV de l'Age	Total exec  1288.0  0.00  1288.0  1288.0  ingénieur  us les trava  satement, c  aux règles  a sylvicultu  tes les autr  contenues e  conteniques o  que les trav  spect et sele  rvention p  ence  haut décrits  me aide fin	c. Grand To 0 199 0 27 0 226 r forestier aux ont été c'est-à-dire, connues et ure et qu'ils res conditior dans le cahie de l'Agence aux ont été on les révues au
18. Quantité à l'hectare :  19. Nombre de microsites (qté/ha) :  20. Distance entre les fossés (m) :  21. Profondeur fossés principaux (m) :  22. Profondeur fossés secondaires (m) :  23. Bassins de sédimentation :  24. État des fossés :  25. État des ponceaux :  26. Surface de roulement (m) :  27. Emprise (m) :  28. Machinerie ou équipement utilisé :  29. Efficacité du traitement (%) :  30. Respect des lois et règlements :  31. Période de réalisation :  32. Travaux réalisés par :  33. % Essences compagnes :   8- DONNÉES FAU  Arbres fruitiers (qté/ha;essence) :  Arbres vétérans  ou chico  Autres :  9- AUTRES CRITÈRES D'  Le travail a-t-il été effectué  conformément à la prescription ? :  PREMIERE ÉCLAIRCIE DE PLANTATICE  ET 880 TIGES DE QUALITÉ PAR HECT	100 O 2023-08-10 C: conseiller  NIQUES  ts	Progra	Codd	Essence  de 20 \$ de sa our les ection 7	Attest  Attest  J'at effe con épr rép d'ac d'in  J'at effe mo pp!	Pépin  ANCIÈRI cution  Réd.(\$) 0 0.00 0 0.00 0 0.00  Attion de l' teste que to cetués adéquiformément ouvées de la ordinessibilité distructions te teste aussi ce cetués en re dalités d'inte MV de l'Age stravaux ci- nissibles à u	Total exec  1288.0  0.00  1288.0  1288.0  ingénieur  us les trava  satement, c  aux règles  a sylvicultu  tes les autr  contenues e  conteniques o  que les trav  spect et sele  rvention p  ence  haut décrits  me aide fin	c. Grand To 0 199 0 27 0 226 r forestier aux ont été c'est-à-dire, connues et ure et qu'ils res conditior dans le cahie de l'Agence aux ont été on les révues au
18. Quantité à l'hectare :  19. Nombre de microsites (qté/ha) :  20. Distance entre les fossés (m) :  21. Profondeur fossés principaux (m) :  22. Profondeur fossés secondaires (m) :  23. Bassins de sédimentation :  24. État des fossés :  25. État des ponceaux :  26. Surface de roulement (m) :  27. Emprise (m) :  28. Machinerie ou équipement utilisé :  29. Efficacité du traitement (%) :  30. Respect des lois et règlements :  31. Période de réalisation :  32. Travaux réalisés par :  33. % Essences compagnes :   8- DONNÉES FAU  Arbres fruitiers (qté/ha;essence) :  Arbres vétérans  ou chico  Autres :  9- AUTRES CRITÈRES D'  Le travail a-t-il été effectué  conformément à la prescription ? :  PREMIERE ÉCLAIRCIE DE PLANTATIC  ET 880 TIGES DE QUALITÉ PAR HECT	100 O 2023-08-10 C: conseiller  NIQUES  ts	Progra	Codd	Essence  de 20 \$ de sa our les ection 7	Attest  Attest  J'at effe con épr rép d'ac d'in  J'at effe mo pp!	Pépin  ANCIÈRI cution  Réd.(\$) 0 0.00 0 0.00 0 0.00  Attion de l' teste que to cetués adéquiformément ouvées de la ordinessibilité distructions te teste aussi ce cetués en re dalités d'inte MV de l'Age stravaux ci- nissibles à u	Total exec  1288.0  0.00  1288.0  1288.0  ingénieur  us les trava  satement, c  aux règles  a sylvicultu  tes les autr  contenues e  conteniques o  que les trav  spect et sele  rvention p  ence  haut décrits  me aide fin	c. Grand To 0 199 0 27 0 226 r forestier aux ont été c'est-à-dire, connues et ure et qu'ils res conditior dans le cahie de l'Agence aux ont été on les révues au
18. Quantité à l'hectare :  19. Nombre de microsites (qté/ha) :  20. Distance entre les fossés (m) :  21. Profondeur fossés principaux (m) :  22. Profondeur fossés secondaires (m) :  23. Bassins de sédimentation :  24. État des fossés :  25. État des ponceaux :  26. Surface de roulement (m) :  27. Emprise (m) :  28. Machinerie ou équipement utilisé :  29. Efficacité du traitement (%) :  30. Respect des lois et règlements :  31. Période de réalisation :  32. Travaux réalisés par :  33. % Essences compagnes :   8- DONNÉES FAU  Arbres fruitiers (qté/ha;essence) :  Arbres vétérans  ou chico  Autres :  9- AUTRES CRITÈRES D'  Le travail a-t-il été effectué  conformément à la prescription ? :  PREMIERE ÉCLAIRCIE DE PLANTATIC  ET 880 TIGES DE QUALITÉ PAR HECT	100 O 2023-08-10 C: conseiller  NIQUES  ts	Progra	Codd	Essence  le 20 \$ de sa our les ection 7	Attest  Attest  J'at effe con épr rép d'ac d'in  J'at effe mo pp!	Pépin  ANCIÈRI cution  Réd.(\$) 0 0.00 0 0.00 0 0.00  Attion de l' teste que to cetués adéquiformément ouvées de la ordinessibilité distructions te teste aussi ce cetués en re dalités d'inte MV de l'Age stravaux ci- nissibles à u	Total exec  1288.0  0.00  1288.0  1288.0  ingénieur  us les trava  satement, c  aux règles  a sylvicultu  tes les autr  contenues e  conteniques o  que les trav  spect et sele  rvention p  ence  haut décrits  me aide fin	c. Grand To 0 199 0 27 0 226 r forestier aux ont été c'est-à-dire, connues et ure et qu'ils res conditior dans le cahie de l'Agence aux ont été on les révues au
18. Quantité à l'hectare :  19. Nombre de microsites (qté/ha) :  20. Distance entre les fossés (m) :  21. Profondeur fossés principaux (m) :  22. Profondeur fossés secondaires (m) :  23. Bassins de sédimentation :  24. État des fossés :  25. État des ponceaux :  26. Surface de roulement (m) :  27. Emprise (m) :  28. Machinerie ou équipement utilisé :  29. Efficacité du traitement (%) :  30. Respect des lois et règlements :  31. Période de réalisation :  32. Travaux réalisés par :  33. % Essences compagnes :  8- DONNÉES FAU  Arbres fruitiers (qté/ha;essence) :  Arbres vétérans	100 O 2023-08-10 C: conseiller  NIQUES  ts	Progra	Codd	Essence  de trav. 20 \$ de sa our les ection 7	Attest  Attest  J'at effe con épr rép d'ac d'in  J'at effe mo pp!	Pépin  ANCIÈRI cution  Réd.(\$) 0 0.00 0 0.00 0 0.00  Attion de l' teste que to cetués adéquiformément ouvées de la ordinessibilité distructions te teste aussi ce cetués en re dalités d'inte MV de l'Age stravaux ci- nissibles à u	Total exec  1288.0  0.00  1288.0  1288.0  ingénieur  us les trava  satement, c  aux règles  a sylvicultu  tes les autr  contenues e  conteniques o  que les trav  spect et sele  rvention p  ence  haut décrits  me aide fin	c. Grand To 0 199 0 27 0 226 r forestier aux ont été c'est-à-dire, connues et ure et qu'ils res conditior dans le cahie de l'Agence aux ont été on les révues au
18. Quantité à l'hectare :  19. Nombre de microsites (qté/ha) :  20. Distance entre les fossés (m) :  21. Profondeur fossés principaux (m) :  22. Profondeur fossés secondaires (m) :  23. Bassins de sédimentation :  24. État des fossés :  25. État des ponceaux :  26. Surface de roulement (m) :  27. Emprise (m) :  28. Machinerie ou équipement utilisé :  29. Efficacité du traitement (%) :  30. Respect des lois et règlements :  31. Période de réalisation :  32. Travaux réalisés par :  33. % Essences compagnes :  8- DONNÉES FAU  Arbres fruitiers (qté/ha;essence) :  Arbres vétérans  ou chico  Autres :  9- AUTRES CRITÈRES D'  Le travail a-t-il été effectué conformément à la prescription ? :  PREMIERE ÉCLAIRCIE DE PLANTATICE  ET 880 TIGES DE QUALITÉ PAR HECT	100 O 2023-08-10 C: conseiller  NIQUES  ts	Progra	Codd	Essence  de trav. I de	Total:  7- T  Unité  1.40  1.40  2  N  é à l'Agence acceptes de prote résente er de de part  ard, l'Agence accepter a conséquer pation finar es de prote résente er de de part  de l'Agence	RAVAUX  Taux S 0 502 0 196,00  Iontant total of the conformité icipation finale accorde une reconnument de la demande citon et de na conformité icipation finale accorde une reconnument de la demande citon et de na conformité icipation finale conformité i	EXECU Technique jous-total 702.80 274.40 de l'aide fin le de parti nise en v avec la p ancière pr et ce, pour avec la p ancière pr avec la p ancière pr	TÉS ET  Réd.(\$) 0.00 0.00 nancière: ticipation écorescriptic re un monta re de bén aleur décorescription finaleur de consideration finaleur de con	DEMAN  Total tech 702.80 274.40  977.20  financière rites à la s in sylvicole ère au mit de m	DE D'Al Taux 920 0  Decide to the second of	Attest  Attest  J'at effe con épr rép d'ac d'in  J'at effe mo pp!	Pépin  ANCIÈRI cution  Réd.(\$) 0 0.00 0 0.00 0 0.00  Attion de l' teste que to cetués adéquiformément ouvées de la ordinessibilité distructions te teste aussi ce cetués en re dalités d'inte MV de l'Age stravaux ci- nissibles à u	Total exec  1288.0  0.00  1288.0  1288.0  ingénieur  us les trava  satement, c  aux règles  a sylvicultu  tes les autr  contenues e  conteniques o  que les trav  spect et sele  rvention p  ence  haut décrits  me aide fin	c. Grand To 0 199 0 27 0 226 r forestier aux ont été c'est-à-dire, connues et ure et qu'ils res conditior dans le cahie de l'Agence aux ont été on les révues au
18. Quantité à l'hectare :  19. Nombre de microsites (qté/ha) :  20. Distance entre les fossés (m) :  21. Profondeur fossés principaux (m) :  22. Profondeur fossés secondaires (m) :  23. Bassins de sédimentation :  24. État des fossés :  25. État des ponceaux :  26. Surface de roulement (m) :  27. Emprise (m) :  28. Machinerie ou équipement utilisé :  29. Efficacité du traitement (%) :  30. Respect des lois et règlements :  31. Période de réalisation :  32. Travaux réalisés par :  33. % Essences compagnes :   8- DONNÉES FAU  Arbres fruitiers (qté/ha;essence) :  Arbres vétérans  ou chico  Autres :  9- AUTRES CRITÈRES D'  Le travail a-t-il été effectué  conformément à la prescription ? :  PREMIERE ÉCLAIRCIE DE PLANTATIC  ET 880 TIGES DE QUALITÉ PAR HECT	100 O 2023-08-10 C: conseiller  NIQUES  ts	Progra	Codd	Essence  de 80 274.40 de l'aide fin le de parti nise en v avec la p ancière pr et ce, pour avec la p ancière pr avec la p ancière pr	re Der  Très ET  Réd.(\$)  0.00  nancière:  ticipation raleur décorescriptic résentée de bén  ipation financier de bén  aleur décorescriptic resentée de bén  ipation financier de bén  ipation firaleur décorescriptic resentée de bén	DEMAN  Total tech 702.80 274.40  977.20  financière rites à la s n sylvicole ere au : nt de	DE D'Al Taux 920 0  Decide to the second of	Attest  Attest  J'at effe con épr rép d'ac d'in  J'at effe mo pp!	Pépin  ANCIÈRI cution  Réd.(\$) 0 0.00 0 0.00 0 0.00  Attion de l' teste que to cetués adéquiformément ouvées de la ordinessibilité distructions te teste aussi ce cetués en re dalités d'inte MV de l'Age stravaux ci- nissibles à u	Total exec  1288.0  0.00  1288.0  1288.0  ingénieur  us les trava  satement, c  aux règles  a sylvicultu  tes les autr  contenues e  conteniques o  que les trav  spect et sele  rvention p  ence  haut décrits  me aide fin	c. Grand To 0 199 0 27 0 226 r forestier aux ont été c'est-à-dire, connues et ure et qu'ils res conditior dans le cahie de l'Agence aux ont été on les révues au
18. Quantité à l'hectare :  19. Nombre de microsites (qté/ha) :  20. Distance entre les fossés (m) :  21. Profondeur fossés principaux (m) :  22. Profondeur fossés secondaires (m) :  23. Bassins de sédimentation :  24. État des fossés :  25. État des ponceaux :  26. Surface de roulement (m) :  27. Emprise (m) :  28. Machinerie ou équipement utilisé :  29. Efficacité du traitement (%) :  30. Respect des lois et règlements :  31. Période de réalisation :  32. Travaux réalisés par :  33. % Essences compagnes :   8- DONNÉES FAU  Arbres fruitiers (qté/ha;essence) :  Arbres vétérans  ou chico  Autres :  9- AUTRES CRITÈRES D'  Le travail a-t-il été effectué  conformément à la prescription ? :  PREMIERE ÉCLAIRCIE DE PLANTATICE  ET 880 TIGES DE QUALITÉ PAR HECT	100 O 2023-08-10 C: conseiller  NIQUES  ts	Progra	Codd	Essence  de trav. I RM2M C RT C  Réserv L'Ager activité de la p demar A cet ég Producte Conseille et par c particip L'Ager activité de la p demar Signatre Date : Si non i Déroga: Ajusten	Total:  7- T  Unité 1.40 1.


Sélectionné pour la V.O. :

Forêt privée						0000			Tuux .	sylvicoles
	- Enlever - Ajouter - Modifier	ADRESSE: Nombre de lignes	NOM: Nombre de lignes		1 - Cana	-Unis	CE:	40	TERRITO 5314	
1-IDENTIFICATION  Numéro de producteur: JARW27346202		***								<del>-</del>
Adresse: 238, RR 1 Tél. travail: T										
Représentant: (nom, prénom)										-
2-LOCALISATION			4					la line	NEU-TO-TO	TO THE REAL PROPERTY.
Unité de gestion (MER): 34 Région écologique: 3E Unité d	e travail:	Co	de d'unité d'évalu	ation 6	0284	10525		DE	NTIFICATIO LA PARCEL	ita e e
Tenure: 200 Cadastre: code 1004_ nom 1			CANCELLE CONTRACTOR CONTRACTOR AND					No:	02	
			02_nom_	DE	UX			- 1	rficie:	
Lot(s): no_69no_70-Pno				•					ueur:	
								Long	ueur	EM
4 - PHOTO							THE REAL PROPERTY.			
No de 0853333# 187 Echelle: 1\15000		100	The way	1000	and the	100 M				THE PARTY OF THE P
Feuillet: 21-L4-SE Attitude: 400 m	<b>180</b> ,	Care!		9	A				45	
ARITUGE: 400 m			March 199	1						
The second secon	2							14.		131 1
5 - QUALITÉ DES AUTRES TRAVAUX OU SUCCES DE L'INTERVENTION	3 . B									(5)(2)
Surface terrière résiduelle:			* 1907	100	Receipt	1000	1 1	W. Car		
résm/ha, feuilm/ha			130	1 1		1	/ 1		A. Jak	W.
2. Diamètre des œuronnes de lumière: m				5.e			11		W/ 1200	
Tiges choisies::esneux	. N. 19			1	17.74	1000	1 1			/ N.
3. Tiges choises: resneux specha, %						3 2	1.14		2 7	1.7511
4. Qualité des tiges			1. 32/A-F	1	, ,	D.	11		10 1.19	W 1
conservées:				2	-	Vin		A	121,0	1.61
5. Blessures		Y MARK			* W	N/	11	1 19	A. J.	8 7 A
aux arbres:	A Color					XV		, , , , , , , , , , , , , , , , , , ,	·	1 1
6. Chemins de débardage:				TX.		VI		N.	1. 1. N.	1 14
largeurm, espacementm					IN.	Y /Ø	No.	40,	. 13	
7. Volume marchand abandonné: m²					AY			Const.		1. 1
8. Nombre de tiges marchandes:								N.		4
non abattues tiges/ha, vol m³/ha		<b>,</b>	1. 1. W					115	5	3.0
Nombre de tiges non marchandes:	21	(		10				L'Sul	×.	
non abaituesbges/ha	Section St.		( ) ( ) ( ) ( )		1.00			3 37	43	
I PCN6 - 2 3/4/2			200					12.7	1 . S	3
10. Végétation éliminée:		1 1513 - 1 1X7	Comment of the second	4 1 4		2,30 8 W. O 3 P			. 14 . 2	
10. Vegetation éliminée: herbacée%, ligneuse%	4/20	1. 183	11 11				X 2	S. Carre	1 30	1
	6/2			/						
herbacée% ligneuse%	ζ, /		,	/						
herbacée %, ligneuse %  11. Efficacité du traitement: %	4,7		/							
herbacée%, ligneuse%  11. Efficacité du traitement:%  12. Andains:%	a gense	EIGNEMENTS S	/							
herbacée%, ligneuse%  11. Efficacité du traitement:%  12. Andains:		T N	JURI LA PLANTA				Tree land			
herbacée%, ligneuse%  11. Efficacité du traitement:%  12. Andains:	Essence	Nombre de plants	Age	Prov	enance	Pépinière	Туј	pe de piants RN/ flec	Den ai té tiges / ha	Espacement
herbacée%, ligneuse%  11. Efficacité du traitement:%  12. Andains:	Essence	Nombre de plants 4320	7	Prov		Pepiniero CPPFD	Туј	pe de plants RN/Rec	2451	
herbacée%, ligneuse%  11. Efficacité du traitement:%  12. Andains:	Essence	Nombre de plants 4320	Age	Prov	enance	<del></del>	Туј		2451 0	m X m
herbacée %, ligneuse %  11. Efficacité du traitement: %  12. Andains: %  13. Largeur: A) bandes coupées m  B) bandes non-coupées m  14. Disposition des déchets de coupe:  15. Nombre de microsites à l'hectare: m  17. Profondeur des fossés: principaux m, secondaires n  18. Bassins de sédimentation: m	Essence	Nombre de plants 4320	Age	Prov	enance	<del></del>	e Tyj		2451	m X m
herbacée%, ligneuse%  11. Efficacité du traitement:%  12. Andains:	Essence EPB	Nombre de plants 4320 0 0	16	Prov	enance	<del></del>	Tyl		2451 0	m X m
herbacée %, ligneuse %  11. Efficacité du traitement: %  12. Andains: %  13. Largeur: A) bandes coupées m  B) bandes non-coupées m  14. Disposition des déchets de coupe: 15. Nombre de microsites à l'hectare; 16. Distance entre les fossés: m  17. Profondeur des fossés: principaux m, secondaires n  18. Bassins de sédimentation: 19. Équipement utilisé: 20. État des fossés:	Essence EPB Total:	Nombre de plants 4320 0 0 0 0 4320	16	Prov 89	PAZ6	CPPFD		. Rec	2451 0 0	7.0-7.0
herbacée	Essence EPB Total: Objectif de	Nombre de plants 4320 0 0 4320 0 4320 reboisement:	16 1-Matie	Prov 89	A26	CPPFR		. Rec	2451 0 0 0	2.0-2.0 92.05.20
herbacée	Essence  EPR  Total:  Objectif de Qualité:	Nombre de plants 4320 0 0 4320 0 4320 reboisement:	16 16 1-Matie	Prov 89	A26	CPPFR		. Rec	2451 0 0 0	7.0-7.0
herbacée	Total:  Objectif de Qualité:  Superficie	Nombre de plants 4320 0 0 4320 0 4320 reboisement:	16 1-Matie	Prov 89	A26	CPPFR		. Rec	2451 0 0 0	2.0-2.0 92.05.20
herbacée%, ligneuse%  11. Efficacité du traitement:%  12. Andains:%  13. Largeur: A) bandes coupéesm  B) bandes non-coupéesm  14. Disposition des déchets de coupe:  15. Nombre de microsites à l'hectare:	Total:  Objectif de Qualité:  Superficie	Nombre de plants  4320 0 0 4320 0 4320 e reboisement:  90,04	16 16 1-Matie	89	renance PAZA PREUSE Adéqua ha	CPPFD		. Rec	2451 0 0 0	2.0-2.0 92.05.20
herbacée	Total:  Objectif de Qualité: Superficie	Nombre de plants  4320 0 0 4320 0 4320 9 reboisement: 90.0% reboisée:	16 16 1-Matie Qualité du ske: _ 1.6	Prov 89	PAZÓ PREUSE Adéqua ha	CPPFD  te Végét	tation comp	Fier	2451 0 0 0 Date:1- Ple	2.0-2.0 2.0-2.0 92.05.20 ants dégagés
herbacée	Total:  Objectif de Qualité:  Superficie	Nombre de plants  4320 0 0 4320 e reboisement: 90.04 reboisée:	16  1-Matie  Qualité du site:	89	renance PAZA PREUSE Adéqua ha	CPPFD  te Végét	tation comp	Fier pétitive:	2451 0 0 0	92.05.20 ants dégagés
herbacée %, ligneuse %  11. Efficacité du traitement: %  12. Andains: %  13. Largeur: A) bandes coupées m  B) bandes non-coupées m  14. Disposition des déchets de coupe: 15. Nombre de microsites à l'hectare: 16. Distance entre les fossés: m  17. Profondeur des fossés: principaux m, secondaires m  18. Bassins de sédimentation: 19. Équiperment utilisé: 20. État des fossés: état des ponceaux: 21. Surface de roulement: largeur m, emprise m  22. Prélèvement des rangées: 23. Volume récolté dans les interbandes: 9. 24. Produit appliqué: 25. Quantité à l'hectare: 26. Date du traitement: 97 05 20	Total:  Cobjectif de Qualité: Superficie  7-1TRAVA  Code de production	Nombre de plants  4320 0 0 4320 0 4320 reboisement: 90.0% reboisée:  Code des travaux	16  1-Matie Qualité du site: _ 1.6  Company of the site of the sit	Prov 89	PAZÓ PREUSE Adéqua ha PANCIS Montaside fina	CPPFD  ta Végét  ant ncière %	Reduction \$	pétitive:	2451 () () () Date:1 - P1-2	92.05.20 ants dégagés
herbacée	Total: Objectif de Qualité: Superficie  7-TRAVA  Code de production 0632-2	Nombre de plants  4320 0 0 4320 0 4320 reboisement: 90,04 reboisée:  Code des travaux PMARR4	1-Hatie Qualité du site: 1.6  SET/DEMANDE  Nombre d'unité he/km/1000 pl. 4.320	Prov 89 1- DIAIDEG Teux	PAZÓ  PREUSE  Adéqua ha  NANGIE  Monta side final	CPPFD  ts Végét  RE  ant ncière % (0) 0	Reduction \$	pétitive:	2451 0 0 0 Date:1 — P1.6	92.05.20 ants dégagés
herbacée	Total:  Cobjectif de Qualité: Superficie  7-1TRAVA  Code de production	Nombre de plants  4320 0 0 4320 0 4320 reboisement: 90.0% reboisée:  Code des travaux	16  1-Matie  Qualité du site: _ 1.6  GET/DEMANDE  Nombre d'unité he/km/1000 pl. 4.320 4.320	Prov 89	PA26 PA26 PA26 PA26 PA26 PA26 PA26 PA26	CPPFD  te Végét  RE  ant ncière % 00 0 0 80 0	Reduction s	pétitive:	2451 0 0 0 Date:1 - Pla	92.05.20 ants dégagés
herbacée	Total: Objectif de Qualité: Superficie  7-TRAVA  Code de production 0632-2	Nombre de plants  4320 0 0 4320 0 4320 reboisement: 90,04 reboisée:  Code des travaux PMARR4	1-Hatie Qualité du site: 1.6  SET/DEMANDE  Nombre d'unité he/km/1000 pl. 4.320	Prov 89 1- D'AIDE A Taux 175	PAZÓ  PREUSE  Adéqua ha  NANGIE  Monta side final	CPPFD  te Végét  RE  ant ncière % 00 0 0 80 0	Reduction \$	pétitive:	2451 0 0 0 Date:1 — P1.6	92.05.20 ants dégagés
herbacée	Total: Cobjectif de Qualifé: Superficie  7-11RAVA  Code de production 0632-2 0661	Nombre de plants 4320 0 0 4320 reboisement: 90.0% reboisée: Code des travaux PMARR4 TRA	1-Matie Qualité du site:  1.6  SET/DEMANDE Nombre d'unité ha/km/1000 pl.  4.320 4.320 0.000	Prov 89 1- D'AIDE A Taux 175	PA26 PA26 PA26 PA26 PA26 PA26 PA26 PA26	te Végét  te Végét  ant ncière % 00 0 0 0 0 0 0 0 0 0 0 0 0 0 0 0 0 0	Reduction s	pétitive:	756.6 0.0	92.05.20 ants dégagés
herbacée	Total:  Objectif de Qualité: Superficie  7-1(RAVA  Code de production 0632-2 0661	Nombre de plants  4320 0 0 4320 0 4320 reboisement: 90,04 reboisée:  Code des travaux PMARR4	1-Matie Qualité du site:  1.6  SET/DEMANDE  Nombre d'unité he/km/1000 pl.  4.320 4.320 0.000	Prov 89 1- D'AIDE A Taux 175	PA26 PA26 PA26 PA26 PA26 PA26 PA26 PA26	te Végét  te Végét  ant ncière % 00 0 0 0 0 0 0 0 0 0 0 0 0 0 0 0 0 0	Reduction s	pétitive:	756.6 0.0	92.05.20 ants dégagés
herbacée	Total: Cbjectif de Qualité: Superficie  7-17AVA  Code de production 0632 - 2 0661  ATTES: L'INGÉI	Nombre de plants  4320 0 0 4320 reboisement: 90.04 reboisée:  Code des travaux PMARR4 TRA	16  1-Matie Qualité du site: _ 1.b  SET DEMANDE  Nombre d'unité he/km/1000 pl. 4.320 4.320 0.000	Prov 89 1- D'AIDE A Taux 175 15	PA26 PA26 PA26 PA26 PA26 PA26 PA26 PA26	CPPFD  te Végét  ant ncière % 00 0 0 80 0 0 0 0 0 0 0 0 0 0 0 0 0 0	Réduction comp	pétitive:  superficie 0.000 0.000 0.000  MINIST	756.0 6 0.0 756.0	92.05.20 ants dégagés
herbacée	Total: Cbjectif de Qualité: Superficie  7-17AVA  Code de production 0632 - 2 0661  ATTES' L'INGÉI	Nombre de plants  4320 0 0 4320 reboisement: 90.0% reboisée:  Code des travaux PMARR4 TRA  TATION DE NIEUR FOF	1-Matte Qualité du site: 1-b SETOEMANDE Nombre d'unité ha/km/1000 pl. 4.320 0.000 RESTIER	Prov. 89  1- 1- 1- 1- 1- 1- 1- 1- 1- 1- 1- 1- 1- 1	PA26 PA26 PA26 PA26 PA26 PA26 PA26 PA26	CPPFD  te Végét  ant ncière % 00 0 0 80 0 0 0 0 0 0 0 0 0 0 0 0 0 0	Réduction comp	pétitive:	756.0 6 Parti	92.05.20 ants dégagés  Réservé MER  00 00
herbacée	Total:  Cbjectif de Qualité: Superficie  7-TRAV.  Code de production 0.632 - 2 0.631  ATTES: L'INGÉI  Q J'attes ment, éproues au ses au seu ses au seu ses au ses au seu ses au seu ses au seu seu seu seu seu seu seu seu seu se	Nombre de plants  4320 0 0 4320 reboisement: 90.0% reboisée:  Code des travaux PMARR4 TRA TATION DE NIEUR FOF ste que tous les c'est-à-dire, co- vées de la sylvi	16  1-Hatie Qualité du site: 1.6  Compare d'unité he/km/1000 pl. 4.320 4.320 0.000  RESTIER	Prov. 89  1- 1- 1- 1- 1- 1- 1- 1- 1- 1- 1- 1- 1- 1	PA26 PA26 PA26 PA26 PA26 PA26 PA26 PA26	CPPFD  te Végét  ant ncière % 00 0 0 0 0 0 0 0 0 0 0 0 0 0 0 0 0 0	Réduction comp	pétitive:	756.0 6 Parti	92.05.20 ants dégagés
herbacée	Total:  Cbjectif de Qualité: Superficie  76TRAV.  Code de production 0632 - 2 0661  ATTES' L'INGÉI  Q J'attes ment, éproues au cahier	Nombre de plants  4320 0 0 4320 reboisement: 90,0% reboisée:  Code des trevaux  PMARR4 TRA  TATION DE NIEUR FOF ste que tous les c'est-à-dire, co vées de la sylvitres conditions r d'instructions.	I-Hatie Qualité du site:  1.6  Cualité d'unité d'unité d'unité d'unité d'unité d'unité d'unité ha/un/1000 pl.  RESTIER  ravaux ont été eff.	Prov. 89  1-  DAIDELE  Taux  175  15  0  ectués addégles compondent à ontenues a	PAZÓ  PREUSE Adéqua ha  INANCIE  Monta side final 756.1 (),1	CPPFD  TE  Int Cibre %   00 0 0 0 0 0 0 0 0 0 0 0 0 0 0 0 0	Reduction composition of the com	pétitive:	756.6 64.E  parti	92.05.20 ants dégagés  Réservé MER  00 00 iellement c modification
herbacée	Total: Cbjectif de Qualité: Superficie 7-TRAVA  Code de production 0632-2 0641  ATTES: L'INGÉI  Q J'atter rent, éprou les au cahiel	Nombre de plants  4320 0 0 4320 reboisement: 90.04 reboisée:  UXIEXEGUTE  Code des travaux PMARR4 TRA  TATION DE NIEUR FOF ste que tous les c'est-à-duire, co	1-Matte Qualité du site: 1-b SETOEMANDE Nombre d'unité ha/km/1000 pl. 4.320 0.000 RESTIER	Prov. 89  1- 1- 1- 1- 1- 1- 1- 1- 1- 1- 1- 1- 1- 1	PAZÓ  PREUSE Adéqua ha  INANCIE  Monta side final 756.1 (),1	CPPFD  TE  Int Cibre %   00 0 0 0 0 0 0 0 0 0 0 0 0 0 0 0 0	Reduction composition of the com	pétitive:	756.0 6 Parti	92.05.20 ants dégagés  Réservé MER  00 00 iellement c modification









et	Réduction comp	pétitive: superficie 0,000 0,000 J MINIST acceptée: non	756.6 64.E  parti	92.05.20 ants dégagés  Réservé MER  00 00 iellement c modification

											t et tra		,
MINISTÈRE: 051	NUMÉRO DE BÉNÉF	WASHINGTON TO THE PARTY OF THE	ACTIO		ADRESSE:	NOM:	_	CODE DE	RÉSIDEN			TERRITOI	
TRANSAC.: 194	410111	لىب	1 - Eniq 2 - Ajou 3 - Mod	the line	de lignes	de lignes		1 - Çanada 2 - États-Un 3 - Autres p	is ays		al O	5314 2	5
- IDENTIFICATION	JARW2734620	30											
dresse: 238,		<u> </u>											
	1373	· T/											,
eprésentant: (nóm. préno					Ligosas estados					Tél.:_			
- LOCALISATION											3 - 109	NTIFICATION	
nité de gestion (MFO):	34 Région écologique:	:_3E_t	Unité de tra	vail:	Cc	de d'unité d'éva	luation:1.6	60284	0525		DE	NTIFICATION LA PARCELL	E
	Cadastre: code										No:	02	
	SIOnom VIANNE					<u>02</u> nom					_ Supe	rficie:	6 ha
ot(s): no67	no70-P	. no		no	n	·						32	
- PHOTO													
	7_Échelle: 1\15000			1	9 7 THE						1	18616	A CONTRACT
	Altitude: 400 m		Charles .	/ MI		1/	) (g.)	1	(Day	1			This or
					400	7	1	10					4
- QUALITE DES AUTRE OU SUCCES DE L'INTE	S TRAVAUX					r n	/				1		
OU SUCCES DE L'INTE	ERVENTION		Alex	1			/	/ /			$\sim$		
I. Surface terrière résidue	1116			10			44 /	15					160
résmf/ha, fe			No.			4 / L							
2. Diamètre des couronne . Tiges choisies : résineux				A SAME				A STORY	1 1			<b>7.</b> N	1947
fouillus_	ilgosha, %	NA.	W.		17			1874 / 1	111		11.	1000	
. Qualité des tiges				17	Sec. 2 5 2		4	A	11			100	1.
conservées:		7		7			.3.			V.		12	·
. Blessures		900 =	4 4 m. 5	/ 1		NS Y	s ::	X	N	4		A. N.	Ta.
aux arbres:			1				A 3 1	口义	1/3	Ela.	100		
Chemins de débardage	111	1. 1. 1. 1. 1.		13.	2	W	7x <		1 1	100		2	Jack .
largeurm, esp	112	110	Z:			7	1						1
Volume marchand aban Nombre de tiges marcha				51		184.50			100		( , , )	11/1/1	1200
	ges/ha, vol. m³/ha						L	11		. 4	$\{i,j,j\}$	18 1	
Nombre de tiges non ma		1		MX(C			4					" Zw	1.2
non abattues () tig	gesha	110	d M										47
Végétation éliminée:				967.X			1/2				2		/%:
	ligneuse 99 %						1				35° 0		11/1
. Efficacité du traitement:	Bas-											***	
Andains: Largeur: A) bandes cou	1880	<b>美</b>	1							(	50 A.		
-	n-coupéesm	~~~	180	38cos 38C.	1.1349.701	MSC.ATE (807)	San Maria	EN CARECUSE	E. Sanda	alter Serve	1. 1. 1. 1. 1. 1. 1. 1. 1. 1. 1. 1. 1. 1		F
	s de coupe:			6 - RENSE		SUR LA PLANT	ATION						
Nombre de microsites à	i Thectare:			Essence	Nombre de plants	Age	Pro	venance	Pépiniè	1	ype de plants RN / Rec	Densité tiges / ha	Espacement m x m
Distance entre les fossé					0							0	
	principauxm, seco	ondaires	m	-	0	-						0	
	on:Debrous.a				- 0	<del> </del>				-+		0	
	Debrous. a	narane		Total:	-								
				0.000		-						1	
			- 11	Objectif de	reboisement:	1-Mat	ière li	ODELICE		. 3.		Deter	
Surface de roulement:				- 10		1-Mat Qualité du site:		-					
		nprise	m	Qualité:_	0.48	1-Mat Qualité du site: 0.0							
Prélèvement des rangée	largeurm, em	nprise	m	Qualité:_	0.48	Qualité du site:							
Prélèvement des rangés Volume récolté dans les	largeurm, em	nprise	m	Qualité: Superficie		Qualité du site:		_ha	Végé				
Prélèvement des rangés Volume récolté dans les Produit appliqué:	largeurm, em es: s interbandes:	nprise	m	Qualité:	O.4	Qualité du site:  (), ()  SEU DEMANDI  Nombre d'unité	E D'AIDE I	_ha EINANGIERE Montani	Végé	itation con	mpétitive:	Total	Réservé
Prélèvement des rangée Volume récolté dans les Produit appliqué: Quantité à l'hectare: Date du traltement: 91	largeurm, em	nprise	m	Oualité: Superficie 7 - TRAV: Code de production	O.48 rebolsée:  Code des travaux	Qualité du site:  () , ()  SETI DEM/AND  Nombre d'unité ha/km/1000 pl.	E D'AIDE I	_ha  EINANGIERI  Montani alde financi	Végé	Réducti	on superficie	Total demandé	Réservé MER



















# RAPPORT D'EXÉCUTION

Forêt privée	4	Reboisement et travaux sylvicoles
1.	Enlayer Nombre 1.0	DE DE RÉSIDENCE: TERRITOIRE
TRANSAC.: 194 4 0 1 1 1 1 3:	Ajouter de lignes de lignes 2 - E 3 - A	anade ista-Unia 405314 8
1-IDENTIFICATION JARW27346202	JAPKINGZETELITEZ MOJETER	20 TO 10 TO
Numéro de producteur: 0 HKW27348202 Adresse: 238, RR 1		
Tél. travail:		
Représentant: (nom., prénom)		
2-LOCALISATION  Unité de gestion (MFO): 34 Région écologique: 3E Unité de	travail:Code d'unité d'évaluation. 1 602	3-IDENTIFICATION DE LA PARCELLE
Tenure: 200 Cadastre: code 1004 nom H	HALIFAX	000
Municipalité: code 27310 nom VIANNEY	Rang: code 02 nom DEUX	1.00
69 70-P	nononono	rop: 02
4 - PHOTO		
No de QB53333# 1B7 Echelle: 1\15000	and the same of th	
Photo: 21-L4-SE Akitude: 400 m		1 1 1 1 1 1 1 1 1 1 1 1 1 1 1 1 1 1 1 1
5 - QUALITÉ DES AUTRES TRAVAUX OU SUCCES DE L'INTERVENTION		
Surface terrière résiduelle:		
résm*/ha, feuilm*/ha		
2. Diarnètre des couronnes de lurnière:m		
3. Tiges choisies: reeneux 2250 tiges.he, 90 % foulible 0 tiges.he, 0 %		
1 1 1 4 6 40		The second second
4. Qualité des tiges		The state of the s
conservées:  5. Biessures	The REARY SHIP	A CONTRACTOR OF THE PARTY OF TH
aux arbres:		S Property of the state of the
5. Chemins de débardage:	NAD /	
largeurm, espacementm	Y XXX	
7. Volume marchand abandonné: m	W Z	
8. Nombre de tiges marchandes:		
non abattuestiges/ha, volm³/ha		
9. Nombre de tiges non marchandes:		
non abattuestiges/ha		
10. Végétation éliminée:		
10. Végétation éliminée: herbacée 0 %, ligneuse 100 %		
herbacée 0 % ligneuse 100 %  11. Efficacité du traitement: 98 %  12. Andains: %		










herbacée 0 %, ligneuse 100 %  11. Efficacité du traitement: 98 %  12. Andains:	Essence Nombre de pients Age Provenance  0 0 0 Total: 0 0 Total: 0 Objectif de reboisement: Cualité: 0,6s Qualité du site: Superficie reboisée: 0,0 ha  7-TRAVAUX EXECUTES ET DEMANDE D'AIDE FINANCE  Code de production travaux Nombre d'unité ha/km/1000 pt. 0756-2 ECCT 1.600 405 64  0756-2 ECCT 1.600 405 64  L'INGÉNIEUR FORESTIER  J'atteste que tous les travaux ont été effectués adéquate ment, c'est-à-dire, conformément aux règles connues e éprouvées de la sylviculture et qu'ils répondent à touter les autres conditions d'admissibilité contenues dans le cahier d'instructions.  Les travaux c'haut décrits ne sont pas admissibles à une aide financière pour la raison suivante:	Date:
herbacée 0 %, ligneuse 100 %  11. Efficacité du traitement: 98 %  12. Andains:	Essence Nombre de piants Age Provenance  0 0 0 Total: 0 Objectif de reboisement: Cualité: 0, % Qualité du site: Superficie reboisée: 0, 0 ha  7-TRAVAUX EXECUTES ET DEMANDE D'AIDEISINANCE  Code de Code des he/km/1000 pt Taux aide for travaux he/km/1000 pt Taux aide for travaux des travaux ont été effectués adéquate ment, c'est-à-dire, conformément aux règles connues exprouvées de la sylviculture et qu'ils répondent à touter les autres conditions d'admissibilité contenues dans le cahier d'instructions.  Les travaux ci-haut décrits ne sont pas admissibles à une aide financière pour la raison suivante:	Date:
herbacée 0 % ligneuse 100 %  11. Efficacité du traitement: 98 %  12. Andains:	Essence Nombre de piants Age Provenance  0 0 0 Total: 0 Objectif de reboisement: Cualité: 0, % Qualité du site: Superficie reboisée: 0, 0 ha  7-TRAVAUX EXEGUTES ET DEMANDE D'AIDEISINANCE  Code de Code des he/km/1000 pt Taux aide for travaux he/km/1000 pt Taux aide for travaux he/km/1000 pt Taux aide for travaux des travaux ont été effectués adéquate ment, c'est-à-dire, conformément aux règles connues exprouvées de la sylviculture et qu'ils répondent à touter les autres conditions d'admissibilité contenues dans le cahier d'instructions.  Les travaux ci-haut décrits ne sont pas admissibles à une aide financière pour la raison suivante:	Date:  Végétation compétitive:  Végétation com

1- identification		1, 1					
Numéro de producteur: JARW27346202				•			
Adresse: 238-2E RANG RR 1							
Tél.travail: ()							
Représentant:(nom,prénom)		nsa		~ = =			
2- Localisation	``				3-Iden	tification de	la parcelle
Unité de gestion (MRN) 314 Région écologique	: 3d-M Code	unité d'évaluati	on: 1602840	)525	. No.	00	2
	IFAX		55107	*.0		perficie: 1,6	
Municipalité: code 32013 nom ST-FERDINAND	,- ·	code 02 no	m: DEUX				
Lot(s):no 69 no 70.1 no	no	10			أحوا سادو		
4- Photo	The State IV	Fred Fred			144		
No. photo: Q97125 #81 Échelle: 1\15000				120		T. COLOR	
Feuillet: 21-L4-SE Altitude 300		<b>建筑成</b> 线					
					W. W		
5- Qualité des autres travaux ou succès de l'intervention							-
		50	And the second				
1. Surface terrière résiduelle:  Rés. m2/ha Feuil. m2/ha							
2 Diamètre couronnes de lumière: m		190		1900	100	14	1
3.Tiges choisies:rRés.: 1725 tiges/ha70 %			A.	86			The Table
4. Qualité des tiges conservées:			6	<b>9</b>			
5.Blessures aux arbres:							
6. Chemin de débardage:	TO THE SALE	1991	1	7	1/6-		1
7. Volume marchand abandonné:	A DE TO A	The second second	7. 00	Y 1	1123		
8. Nombres de tiges marchandes:			NO CONT		MEN A	100	1
non abattues tiges/ha		Y	1000				
10. Végétation éliminée:						N.S.	
herbacée 25 % % ligneuse 75 % %						i de	1
11.Efficacité du traitement: 95 %			1/6			10 6	
12. Andains:							
13.Largueur: A) bandes coupées		Mary Ass					
B) bandes non coupées  14. Disposition des déchets de coupe:  1- Adéquate		gnements sur l	a plantation		A CONTRACTOR	I V. SHEET, CAN'T	Zest He
15. Nombres de microsites à l'hectare:	Essence	Plants Age	Provenance	Pépinière	Type De	nsité Espacei	ment Stock
16. Distance entre les fossés:							
17. Profondeur des fossés:principaux m secondaires					1 3		
18. Bassins de sédimentation:		9 151					- 43
19. Équipement utilisé: Debroussail manuelle 20 État des fossés:		- 1					
État des ponceaux:	Total:						
21. Surface de roulement: largeur m emprise	Objectif of	le reboisement:				Date:	
22. Prélèvement des rangées: %	Qualité:	Qualité du			/égétation co	ompétitive:	
23. Volume récolté dans les interbandes: % 24. Produit appliqué:	Superfici	e reboisée:	ha				
25. Quantité à l'hectare:	8- TRAIT	EMENT					-11-49-
26. Date du traitement: 2002-08-30	Code		Nb. d'unités	Taux Sou	I-Total I	Réduction	Total
27. No. de prescription d'origine:	produc		na/km/1000pi	11 1 1 1 1	%	\$ Sup.	demandé
28. Respect des bandes de protection: 29. Uniformité de l'épandage:	075	ECME	1,3	665 8	864,50 \$	0 0 0	864,50 \$
30. Fertilisant fabriqué par:							
31. Travaux réalisés par: O.G.C		* * *	10.		Y Day		
							4
11. Autres critères d'appréciation				DÉCEI	DVÉ A L'	AGENCE	
EXPLICATION, REMARQUES ET RECOMMENDATIONS  Le travail a-t-il été effectué	TESTATION DE L'IN	GÉNIEUR FOI	RESTIER	28 (394) 1.4.			
conformément à la prescription OUI	J'atteste que tous les travau c'est-à-dire, conformément			en partie	aux instr	nt conformes en ructions de l'age	nce régionale
	la sylviculture et qu'ils répo d'admissibilité contenues d	ndent èa toutes les a	autres conditions	et je reco	mmande le pai \$	ement d'une aid	e financière de
	de l'agence régionale.					du refus ou de l	a modification
	Les travaux ci-haut décrits financière pour la raison su		ble à une aide	si requis.			
	• 1						
				Sig	nature du repr	résentant de l'ag	ence
Numéro du plan d'aménagement forestier de la				Date:			
propriété concernée 0431404011019				1731	1404020	094 021	0 1

# RAPPORT D'EXÉCUTION et Désignation du Bénéficière de l'Aide Financière

	et D	esignat	ion du	Benefic	ciere	e de	e l'A	ide l	Finai	ncie	ere
1- identification							¥2.				
Numéro de producteur: JARW27346202											
Adresse: 238-2E RANG RR 1											13.
Tél.travail: ()											
Représentant:(nom,prénom)							.,				
2- Localisation		73		8	ř.	-	3-10	dentific	ation d	e la pa	rcelle
Unité de gestion (MRN) 314 Région e	écologique: 3d-M	Code uni	té d'évalua	tion: 1602-8	84-0525	5		onts-distillation of visulty		The same of the sa	
Tenure: 200 Cadastre: code 1004 n	om HALIFAX		6				- 11	No.		800	
Municipalité: code 32013 nom ST-FEI	RDINAND	Rang: cod	le 02 no	om: DEUX				Superl	ficie: 6	5.3	ha
Lot(s):no 69 no 70.1 no	no	n	0								
	- C			75 4 6 40		10000	7.68	000000		200	100
4- Photo			Sell of								RI
No. photo: Q97125 #81 Échelle: 1\15000			To the		1				10		
Feuillet: 21-L4-SE Altitude 300			and continued		6					1	1
5- Qualité des autres travaux ou		The same	\			-	A.(	/			
succès de l'intervention						是有例					
Surface terrière résiduelle:											
Rés. 23 m2/ha Feuil. 0 m2/ha						*	12			637	1
2 Prélèvement : 38 %		20	/						7		ANTE
3. Chemin de débardage:	INE	三人				1	80		12	× 45	700
largeur 3 m , espacement 17 m	LAGE			4-11-1		16		1/2			
5.Prélèvement des rangées : 1 AM 7	MA	1			1			*		N. S.	
6.Blessures aux arbres: 0	A	0 7		A A		1		1	18/1	5	2 31
7. Volume marchand abandonné: 0 m3			34.6	J. A	1				AR.		
8. Qualité des tiges conservées: BONNE					1/ 4	7/4	, FA				10%
9. Nombres de semenciers:			A 6	1/				d			7
10.Tiges choisies: Rés.: tiges/ha		Mark Ad		11			1			$\mathbf{X}$	
Feuil.: tiges/ha	H H			1/1			1				
11. % de tiges de 1 m et - : %			7	Y		- 1	10.0			1 1	
I2. Végétation éliminée:			3, 41					製造			
herbacée 0 % ligneuse 100%								4			
13.Hauteur d'élagage :						1			1	1	
L	AL STATE AND LINES.	6 Panadana				1	AND DESCRIPTION	100	. 42 . 150	<b>2</b> .30,400	A Design
14. Nombre de tiges traitées: 15. Type de protecteur:		6. Renseigne	M. P. C. S. C.	anni osnemben skoji	D.	.12 '		D	Ī-		C4 . ]
		Essence Pla	nts Age	Provenance	Pépir	niere	Туре	Densite	Espace	ment	Stock
16. Andains: I7. Produit utilisé:	9				-					-	
18. Quantité à l'hectare:											
19. Nombres de microsites à l'hectare:					1			I.		_	
20. Distance entre les fossés: m	*	Total:									
1. Profondeur des fossés:principaux m		Objectif de re	haisamantı	20				ъ.			
22. Profondeur fossés secondaires	m	Qualité:	Qualité du s	site		Véa	étation d		ate:		
23. Bassins de sédimentation:	$\kappa$	Superficie reb		ha				opot.			
24 État des fossés: 25. État des ponceaux:		8- TRAITEME			_				×		
26. Surface de roulement: largeur m			Nusiana								
27. Emprise m		Code de production	Code de travaux	Nb. d'unités ha/km/1000pl	Taux	Sou-	Total		ction Sup.		tal andé
28. Équipement utilisé: Abatteuse Multifonct					4040	0.00			-		
29.Efficacité du traitement: 98 %		0965	CERM2	6.1	1018	6 20	9.80 \$	0	0 0	6 20	9.80 \$
80. Respect des lois et règlements: O						-		_		<u> </u>	
31. Date du traitement: 2006-09-30	(a										
32. Travaux réalisés par: C : conseiller	Réservé à l'Agence				I.A.	ttoctot	ion do l'	Ingánic	ur foresti	or	
11. Autres criteres d'appreciation	L'Agence accepte la demande d de mise en valeur décrites à la s	le participation final	ncière pour les a	activités de protecti	on 7	J'atte	este que te	ous les tra	avaux ont	été effec	
	sylvicole et demande de particip			ine avec la prescri	otion				dire, confo uvées de la		
	À cet égard, l'Agence accorde u		ancière au :	•					es les autre es dans le		ions
Co	roducteur forestier reconnu, et ce onseiller forestier accrédité, et ce	e, pour un montant de	Tale IV	s	.,  _	d'ins	tructions	technique	es de l'Age	nce	34 80 =
-00	et par conséquent, le(s) reconn								ravaux ont dalités d'in		
Vramière eclaire	L'Agence refuse la demande de de mise en valeur décrites à la s	section 7 de la prés	ente en conforn	cuvites de protectio nité avec la prescri	n et ption		ues au PP				
	sylvicole et demande de particip Signature de l'Agence:	pation financière pre	esente		lc				rits ne son		
F	Date:		,		$\dashv$		e aide fina		our la raiso		nte :
Si	i non inscrit à la prescription	i:		Oui 1	Non						
S	Si oui justifications	Dérogation à un									
	ou précisions :	Ajustement au	PPMV:								
Numéro du plan d'aménagement forestier de la propriété concernée											
0/31/0/011010	Sélectionné pour la V.O.:			-	N						
	pan a rise.										

			/ 1	- ID	ENTIF	CAT	ION								No	: 1731	4042	230036
Numéro de producteur: 00000002581 Adresse: 238,2 IEME RG Tél.travail:	14														No	3- PA	RCEI	LLE
				2- L	OCAL	SAT	ION									РНОТО <b>А</b> Е́		
Municipalité code: 32013 No		00 -FERDIN LIFAX			9		Cod	e unité d' g code : du PAF :	02		om: D	EUX	op no: 02	2	Ph Ph Éc	noto (1): noto (2): chelle:	-50-2011	5 #81 0
5- Résultats et qualité des inter-	ventions		1															Section 10
o resonante et quante des inter	Résineux	x Feuillu				7				,								
Surface terrière résiduelle (m³/ha) :	0	10				4			/									
2. Prélèvement (%) : 3. Chemin de débardage largeur (m) : 4. Chemin de débardage espacement (m) :		59 3 14							$\sum_{i=1}^{n}$				/		1		, ><	
5. Prélèvement des rangées :								. /	- /									<u> </u>
6. Blessures aux arbres %:		4			* * *			/	/ /	/r		~ <						
7. Volume marchand récolté (m³) :		71		104					1									
8. Qualité des tiges conservés :  9. Nombre de semenciers (gté/ha) :	BO	NNE												,		15 4	0	1000
10. Tiges éclaircies ou dégagées :	%	Tiges/h										1		A To		1 1		70
Résineux : Feuillus : Total :	70	rigesiii						4				Á						
11. % de tiges de 1 m et -:																		1
12. Végétation élimiée (%) :	Herbacée 0	Ligneus	e															17
13. Hauteur d'élagage :		100	+		<b>*</b>											fige.	0	
14. Nombre de tiges traitées :						\												
15. Type de protecteur :									/-			是 建 中					A Comment	
16. Andains ou prélèv. sentiers (%) :	1	18	200					V										7
17 Decelular annual del 180 de								And the second second second	CONTRACTOR OF THE PARTY OF THE								1. 2. 10. 10. 10.0	
7. Produit ou materiei utilise :	l .													N.	WE THE		萬額	Som
18. Quantité à l'hectare :														N.				
18. Quantité à l'hectare : 19. Nombre de microsites (qté/ha) : 20. Distance entre les fossés (m) :	# B = =							6- F	RENSE	IGNE	MEN	TS SUR	LA PLA	NTATIO	N			
18. Quantité à l'hectare : 19. Nombre de microsites (qté/ha) : 20. Distance entre les fossés (m) : 21. Profondeur fossés principaux (m) :				_	Essence			6- F Quantit		IGNE!		TS SUR		NTATIO cement (m)		nière	Cod	le de stoc














20	DE D'A  Taux  Cour les ection 7 et  \$ 727.20 \$ de sa ur les ection 7	Attesi  Attesi  J'at effe con épr répa d'an  J'at effe mo PP!	ANCIÈR cution  Réd.(\$)  0 0.00  tation de leteste que trectués adéquordent à todhissibilité structions i teste aussi ectués en re dalités d'inti	Total ex.  0 0.  Ungénieu  us les traviuatement, aux règle la sylvicult utes les au contenues rechniques que les tra spect et se ervention ence  haut décriune aide fi	000  Output fore  Output  Output	rand Tota 727.2  727.2  estier  It été dire, les et qu'ils inditions e cahier gence ent été s au  ont pas
18. Quantité à l'hectare :  19. Nombre de microsites (qté/ha) :  20. Distance entre les fossés (m) :  21. Profondeur fossés principaux (m) :  22. Profondeur fossés secondaires (m) :  23. Bassins de sédimentation :  24. État des fossés :  25. État des ponceaux :  26. Surface de roulement (m) :  27. Emprise (m) :  28. Machinerie ou équipement utilisé :  29. Efficacité du traitement (%) :  20. Respect des lois et règlements :  21. Période de réalisation :  22. Travaux réalisés par :  23. % Essences compagnes :   8- DONNÉES FAU  Arbres fruitiers (qté/ha;essence) :  Arbres vétérans  ou chicol  Autres :  9- AUTRES CRITÈRES D'  Le travail a-t-il été effectué  conformément à la prescription ? :  COUPE D'AMÉLIORATION DU PEUPLE  RÉALISÉE EN PARTIE À CAUSE D'UN  OT )  FOUT LE BOIS RÉCOLTÉ (171 m3s ) A	DNIQUES  ts (  APPRÉC  Oui  MENT (SPROBLEM  ÉTÉ LIVE	OO	Progra	2 BO	Réserv L'Ager activité de la p demar A cet ég Producte Conseille et par c particip L'Agen activité de la p	Tot  2  é à l',  résen résen consé ation consé s de p résen de de	Modern Particular de la companya de	RAVAU:  Taux  Taux  303  ontant tota  ce la demartion et de conformit conformit conformit cipation fil accorde un econnu_corédité_X, le(s) recière demand diton et de conformit conformit cipation et de conformit confo	X EXEC Technic Sous-tol 727 I de l'aide de de p mise er é avec l nancière ne partici , et ce, p onnaît à e de par mise er é avec l'en entre partici	CUTÉ que tal Ré .20 e finance participation raleu a presce prése pation fi our un raleur un rale	Der  SS ET  0.000  ière:  ière:  ation f in décr  montar  montar  e bénulon financie  r décr  r décr  r décr	Total tech 727.




Sélectionné pour la V.O. :

# RAPPORT D'EXÉCUTION ET DÉSIGNATION DU OU DES BÉNÉFICIAIRES DE LA PARTICIPATION FINANCIÈRE DE L'AGENCE Agence forestière des Bois-France

	dité: GROU							VILO	JAN.	IIC							
Number de medical accompany	14	. 1-	IDE	ENT	IFIC	CATION		541							No:		404230035
Numéro de producteur: 00000002581	14															3- PAI	RCELLE
Adresse: 238,2 IEME RG	. 400.000000000000000000000000000000000														No.	010	Section of the
Tél.travail:															Sup	ou long.	: 4.5
			2- LC	OC/	ALIS	ATION									4-PI	IOTO AÉI	RIENNE ET CAR
Région écologique: 3d-M Te	enure: 200						de unité d'e	évalua	ition:	1602-	75-8	8512					97125 #81
Municipalité code: 32013 No	om: ST-FERD	INAND													Pho	to (2):	70
Cadastre code: 1004 No	om: HALIFAX					Ra	ng code :	02		Nom:	DE	UX			Éch	elle: 1	\15000
Lot no: 6234370						No	du PAF :	173	31404	20113	9	Pro	p no: 02	2	Feu	illet: 2	1-L4-SE
5- Résultats et qualité des inter-	ventions		a vasta		TANK PARK		e e e e e e e e e e e e			r deser	05,850		usione data			<b>8</b> 7/5/6720	
	Résineux Feuil	lus						7									
Surface terrière résiduelle (m³/ha) :	0.1 14.	6					1	,'		4						7 3 3 3 4 5 5 5 5 5 5 5 5 5 5 5 5 5 5 5 5	ý
2. Prélèvement (%) :	37							Se									1018
Chemin de débardage largeur (m) :	3						1 -	/						1/			
Chemin de débardage espacement (m) :	14										7		//-				
5. Prélèvement des rangées :							y	7		1015							
6. Blessures aux arbres %:	5		3 1	1			Α,	/	/							300	111
7. Volume marchand récolté (m³) :	311		ANTON Maria			W.	/	/		2				11.			5 JA 12
8. Qualité des tiges conservés :	BONNE			Lin, to									<b>)</b> /	6		540	
9. Nombre de semenciers (qté/ha) :													ř	A. S. S.		1 1	-2761
10. Tiges éclaircies ou dégagées :	% Tiges	/ha r											Di.	44	7		1/10
Résineux : Feuillus :		1						•			1						ASSIN
Total:						1	(				0.50	V			Som A		1000
11. % de tiges de 1 m et -:							(197										1
	Herbacée Ligne	JSE							,	/					122	MA.	17
12. Végétation élimiée (%) :	0 100	Di Li				n	5////	500									$\mathbf{X}_{i,j}(i)$
13. Hauteur d'élagage :						1///									1		
14. Nombre de tiges traitées :						V											
15. Type de protecteur :	1						2 /										
<ol> <li>Andains ou prélèv. sentiers (%) :</li> <li>Produit ou matériel utilisé :</li> </ol>	18						V					by.					ZZZ
17. Produit ou materier utilise .  18. Quantité à l'hectare :					100			100									
19. Nombre de microsites (gté/ha) :		1												or an in			
20. Distance entre les fossés (m) :		- Williams	distant	enthis.			6- I	RENS	EIGN	JEME	NT	SSURI	A PLA	NTATIO	N		to a second
21. Profondeur fossés principaux (m) :				Ess	sence		Quantit		Тур	100		ité (tiges/h		cement (m)	Pépin	ière	Code de stock
22. Profondeur fossés secondaires (m) :																	
23. Bassins de sédimentation : 24. État des fossés :										$\perp$					1.0	H	
25. État des ponceaux :							-	$\rightarrow$		+			-				
26. Surface de roulement (m) :	1	-	_					-		+							-
27. Emprise (m):	1											10.000 701 100					
p.100 (111) .	1					Total:											
28. Machinerie ou équipement utilisé :	Abatteuse					Edition (Cont.)	TRAVAU	X EX	ÉCU:	TÉS E	ТІ	DEMAN	DE D'A	IDE FIN	ANCIÈRI	E	
28. Machinerie ou équipement utilisé : 29. Efficacité du traitement (%) :	100	Code	Cod	de tra	T E	7- 1		Tech	nique					Exe	cution		
28. Machinerie ou équipement utilisé : 29. Efficacité du traitement (%) : 30. Respect des lois et règlements :	100 O	prod.	1	de tra	G	7- 1 Unité	Taux	Tech Sous-	nique total	Réd.(\$	5)	Total tech		Exe Sous-total	écution Réd.(\$)	Total ex	
28. Machinerie ou équipement utilisé : 29. Efficacité du traitement (%) : 30. Respect des lois et règlements : 31. Période de réalisation :	100 O 2023-08-30	prod. 8922	1.7		av. E G	7- 1 Unité	Taux	Tech Sous-	nique	Réd.(\$				Exe	écution Réd.(\$)	Total ex	ec. Grand Total
28. Machinerie ou équipement utilisé : 29. Efficacité du traitement (%) : 30. Respect des lois et règlements : 31. Période de réalisation : 32. Travaux réalisés par :	100 O	prod. 8922	1			7- 1 Unité	Taux	Tech Sous-	nique total	Réd.(\$	5)	Total tech		Exe Sous-total	écution Réd.(\$)	Total ex	
28. Machinerie ou équipement utilisé : 29. Efficacité du traitement (%) : 30. Respect des lois et règlements : 31. Période de réalisation : 32. Travaux réalisés par :	100 O 2023-08-30	prod. 8922	1			7- 1 Unité	Taux	Tech Sous-	nique total	Réd.(\$	5)	Total tech		Exe Sous-total	écution Réd.(\$)	Total ex	
28. Machinerie ou équipement utilisé : 29. Efficacité du traitement (%) : 30. Respect des lois et règlements : 31. Période de réalisation : 32. Travaux réalisés par :	100 O 2023-08-30	prod. 8922	BOI	OIS	G	7- 7 Unité 6.9	Taux	Tech Sous- 3 20	total 90.70	Réd.(5	.00	Total tech	Taux	Exe Sous-total	écution Réd.(\$)	Total ex	
28. Machinerie ou équipement utilisé : 29. Efficacité du traitement (%) : 30. Respect des lois et règlements : 31. Période de réalisation : 32. Travaux réalisés par : 33. % Essences compagnes :	100 O 2023-08-30 C : conseiller	prod. 8922	BOI	DIS	G AR-02	7-7 Unité 6.9	Taux 00 30:	Tech Sous- 3 20	total 90.70	Réd.(5	.00	Γotal tech 2090.70	Taux	Sous-total	Réd.(\$) 0 0.00	Total ex 0.	.00 2090.7
28. Machinerie ou équipement utilisé : 29. Efficacité du traitement (%) : 30. Respect des lois et règlements : 31. Période de réalisation : 32. Travaux réalisés par :	100 O 2023-08-30 C : conseiller	prod. 










9  2 à l'Age ce accep s de prot ésente e de de pai ur forestier r forestier r forestier ce refuse s de prot ésente e de de pai de l'Agence de l'Agence de l'Agence de l'Agence de l'Agence	Taux  300 30:  Montant tota  Montant tota  accident accordent acco	Tech Sous- Sous- 3 20  Inde de l'a  Inde de	mique  total  90.70  aide fin  e participatic  e n, pour  it à titr  particip  e n vac c la pr	Réd (1 0 0 0 0 0 0 0 0 0 0 0 0 0 0 0 0 0 0	n firmécrittion e	Total tech 2090.70  2090.70  anncière   res à la sissylvicole de de ficiaire(s)  ncière pces à la sissylvicole	Taux  coour les ection 7 et  \$2090.70 \$  de sa our les ection 7	Attes  At	tation de l tteste que to ectués adéq nformément rouvées de l oodmissibilité nstructions t tteste aussi o ectués en re dalités d'int MV de l'Ag s travaux ci-	Total ex  0.  'ingénier  us les tra- uatement, aux règle a sylvicul utes les ar contenue echniques que les tra- spect et s- ervention ence  -haut décr me aide fi	ur forestier vaux ont été c'est-à-dire, s connues et ture et qu'ils utres conditions s dans le cahier s de l'Agence avaux ont été elon les prévues au
28. Machinerie ou équipement utilisé : 29. Efficacité du traitement (%) : 30. Respect des lois et règlements : 31. Période de réalisation : 32. Travaux réalisés par : 33. % Essences compagnes :  8- DONNÉES FAI Arbres fruitiers (qté/ha;essence) : Arbres vétérans  ou chicc Autres :  9- AUTRES CRITÈRES D Le travail a-t-il été effectué conformément à la prescription ? : COUPE D'AMÉLIORATION DU PEUPLI TOUT LE BOIS RÉCOLTÉ (311 m3s) / NOTE : LA SUPERFICIE TOTALE DU E	100 O 2023-08-30 C: conseiller  UNIQUES  ots	Progra  Progra  USINES 4 ha , NO	2 BOI	Réde L'A ac de de de Sign Dat Si I Dén Aju	AR-0:  Serve Agene Agene Et éga  ducte 


4 1 1 1 1 1 1 1 1 1 1 1 1 1 1 1 1 1 1 1								<b>J</b>	
1- identification	4								
Numéro de producteur: JARW27346202	•	31 T							
Adresse: 238-2E RANG RR 1									
Tél.travail: ()									
Représentant:(nom,prénom)									
						0.0	1	Mon de l	
2- Localisation		· · · · · ·				3-1	dentifica	ition de la	a parcelle
Unité de gestion (MRN) 314 Région écolo	ogique: 3E	Code un	ité d'évalua	tion: 160284	0525		No.	007	,
Tenure: 200 Cadastre: code 1004 nom	HALIFAX							cie: 4,4	
Municipalité: code 32005 nom VIANNEY		Rang: co	de 02 n	om: DEUX			Cuporiii	.,.	
Lot(s):no 69 no 70.1 no	no	10	)						
		A SECTION OF THE PARTY OF THE P	The sales were sent at a larger to the large		- A. 6500	100 VIVIO	See See		
4- Photo									
No. photo: Q97125 #81 Échelle: 1\15000		10.1						N. A.	1100
Feuillet: 21-L4-SE Altitude 300	11/2	(外面)					1		1
		11 Mg A	A 8 4 / 4	A A	arrive i				A Secret
5- Qualité des autres travaux ou		March 1	Sign parts					15	
succès de l'intervention		100	O. Sec			01	3		
1. Surface terrière résiduelle:	1000		the second	San San San	1.11	211			
Rés. m2/ha Feuil. m2/ha			/					A Del	A STATE OF THE STA
2 Diamètre couronnes de lumière: m						11/4	16	A.	1
3.Tiges choisies:rRés.: 2020 tiges/ha 80 %	AND STATE OF	A STAN				10	190		126
Feuil.: 20 tiges/ha1 % 4. Qualité des tiges conservées:				Waster.	Y	1	777	9	M
5.Blessures aux arbres:		Texx & Fig.				A A	5 m	-1	1
6. Chemin de débardage:					ARRIVA	A	100	10	1 3
largueur , espacement m				No.		Day 1	W. T.	1	13 /4
7. Volume marchand abandonné:							1	1	To And
8. Nombres de tiges marchandes: non abattues tiges/ha Vol.: m3/ha					ed to the		N	. A.	
9. Nombres de tiges non marchandes:				S7 1/5	13 5			-1	
non abattues 2100 tiges/ha							14		3 15 15
10. Végétation éliminée:			657, 2197	9/0.3				1000	
						Ye i di	763 Ch	0	1.0
herbacée % ligneuse %							0		4 20
11.Efficacité du traitement: 95 %	2017		14	<b>网络</b> 、全国"全国"	n - 10		1000	37	
12. Andains:					1	1.16	160	1	
13.Largueur: A) bandes coupées	Children of the			10000	2.4	1		10	
B) bandes non coupées		6 Penseign	ements sur	la plantation	D.V	· Other and	Water St.	72	Tambi
14. Disposition des déchets de coupe: 1- Adéquat	е				D(	T.	D 14.6	l	ent Stock
15. Nombres de microsites à l'hectare:		Essence PI	ants Age	Provenance	Pépiniè	re Type	Densite	Espacem	ent Stock
16. Distance entre les fossés:	untara -				ļ				
17. Profondeur des fossés:principaux m secon	daires								
18. Bassins de sédimentation: 19. Équipement utilisé: Scie Mecanique	*				-		-		
20 État des fossés:									
État des ponceaux:		Total:							
21. Surface de roulement: largeur m emprise		Objectif de i	eboisement:				Da	te:	- 1
22. Prélèvement des rangées: %		Qualité:	Qualité du	ı site		Végétatio	n compé	titive:	
23. Volume récolté dans les interbandes: %		Superficie re	eboisée:	ha					
24. Produit appliqué:							11 11		
25. Quantité à l'hectare:		8- TRAITEM	ENT						1
26. Date du traitement: 2001-09-10		Code de	Code de	Nb. d'unités	Taux S	Sou-Total	Rédu	ction	Total
27. No. de prescription d'origine:		production	travaux	ha/km/1000pl	Taux .	ou-iotai	% \$	Sup.	demandé
28. Respect des bandes de protection:		0862	CPCR	4,4	815	3 586,00 \$	О	0 0	3 586,00 \$
29. Uniformité de l'épandage:									
30. Fertilisant fabriqué par:		-						-	
31. Travaux réalisés par: O.G.C									
	·				11	7 1			
11. Autres critères d'appréciation									
EXPLICATION, REMARQUES ET RECOMMENDATIONS	ATTESTATION	N DE L'INGÉ	NIEUR FO	RESTIER	RES	ERVÉ A	L'AGE	ENCE	
Le travail a-t-il été effectué conformément à la prescription OUI		ous les travaux o	nt átá affactuás	adéquatement		ıvay×-téalisés			
comormement a la prescription	c'est-à-dire, co	onformément aux	règles connue	s et éprouvées de		tie ∐ aux commande le			
	d'admissibilité	contenues dans	le cahier d'inst	autres conditions ruction	de				3
		l'agence régiona		# TOTAL TOTA		entaire et rais cation si requ	107.	us ou de la	
		-haut décrits ne s ır la raison suivar		sible à une aide					
	F								11
						Signature du	renrécant	int de l'agen	
					11_	orginature du	representa	ue i agen	
Numéro du plan d'aménagement forestier de la					Date:				
propriété concernée 0431404011019	T.				0.4	314040	40400	0440	1
1	13								

		4	Re	poisem	ent	et trav	aux s	syivi	coles
1- identification					Vir				
Numéro de producteur: JARW27346202		5.00							N.
Adresse: 238-2E RANG RR 1									
Tél.travail: ()									
Représentant:(nom,prénom)									
2- Localisation						3-	dentifica	ation de	la parcelle
Unité de gestion (MRN) 314 Région éco	logique: 3E	Code uni	té d'évaluat	ion: 160284	0525				
Tenure: 200 Cadastre: code 1004 nom	HALIFAX						No.		06
Municipalité: code 32005 nom VIANNEY		Rang: cod	le 02 no	m: DEUX			Superfi	cie: 1,	8 <b>ha</b>
Lot(s):no 69 no 70.1 no	no	10							- "
		A STATIONAL	Name of the last	COLUMN STATE	of white			de de la company	
4- Photo	100		4200						
No. photo: Q97125 #81 Échelle: 1\15000		-					(1)	10/	
Feuillet: 21-L4-SE Altitude 300		20	And And						
5- Qualité des autres travaux ou	· · · · ·	MARCH 2	100		100	<b>36</b> 17 18			1. 2
succès de l'intervention		W	The state of the s					4	(D)
1. Surface terrière résiduelle:		- 1				57/1		T. F.	
Rés. 4 m2/ha Feuil. m2/ha						N.			1500
2 Diamètre couronnes de lumière: m 3.Tiges choisies:rRés.: 1900 tiges/ha72 %				· · · · · ·		1/2	14	N.F	
Feuil.: tiges/ha	ACM SCENE A	A Section Control				1000	110		1875
4. Qualité des tiges conservées: Acceptable						To A	1	7	1 1
5.Blessures aux arbres: Acceptable			no	CAV .		A PR	A A		
6. Chemin de débardage: largueur 3 m , espacement 20 m						Man A		1	10 1
7. Volume marchand abandonné: 0 m3		11					and the	1	11/1/2
8. Nombres de tiges marchandes:		/t. 3					Su	en.	W. W.
non abattues tiges/ha Vol.: m3/h4 9. Nombres de tiges non marchandes:				:- <b>//</b> -				1	A CANA
non abattues 1900 tiges/ha									1
10. Végétation éliminée:		A VIII VI							r e
herbacée % ligneuse 100%%			1. 1/			y e ju			The second
11.Efficacité du traitement: 92 %	100,745,714		//	A CONTRACT OF STREET					. 50
12. Andains:						18 91			
13.Largueur: A) bandes coupées NA m									1
B) bandes non coupées NA m		6. Renseigne	ments sur	a plantation	12	O. L.		7	1 100
14. Disposition des déchets de coupe: 1- Adéqua	te			Provenance	Pépini	ière Type	Doneitó	Ecnacor	ment Stock
15. Nombres de microsites à l'hectare: 16. Distance entre les fossés:	23	Essence Pla	nts Age	Provenance	Pepilii	lere Type	Delisite	Espacei	Hent Stock
17. Profondeur des fossés:principaux m secon	ndaires								
18. Bassins de sédimentation:	7/ 34								
19. Équipement utilisé: Scie Mecanique									
20 État des fossés: État des ponceaux:		Total:	-	gr of the	-				
21. Surface de roulement: largeur m emprise		Objectif de re	boisement:				Da	te:	
22. Prélèvement des rangées: NA %		Qualité:	Qualité du :	site		Végétatio	n compét		
23. Volume récolté dans les interbandes: %		Superficie reb	ooisée:	ha			(*)		:-
24. Produit appliqué:		8- TRAITEME	NT	v Heller					
25. Quantité à l'hectare:		Code de		AU	- 1		D(d)		<b>-</b>
26. Date du traitement: 2001-09-10 27. No. de prescription d'origine:		production	Code de travaux	Nb. d'unités ha/km/1000pl	Taux	Sou-Total	Réduc		Total demandé
28. Respect des bandes de protection:		0872	CEIR	1,8	815	1 467,00 \$	0	0 0	1 467,00 \$
29. Uniformité de l'épandage:				3.5		, , , , , , , ,			
30. Fertilisant fabriqué par:									
31. Travaux réalisés par: O.G.C									
11 Autros critàres d'apprésistion		ļ L						<u> </u>	
11. Autres critères d'appréciation  EXPLICATION, REMARQUES ET RECOMMENDATIONS	ATTENTATION	L DE LUNGÉN	UEUD FOR	SECTION	RÉS	SERVÉ A	I 'AGE	NCF	
Le travail a-t-il été effectué	ATTESTATION	N DE L'INGEN	NIEUR FOR	RESTIER	-	4			
conformément à la prescription OUI		ous les travaux ont onformément aux ré			en pa	rtie aux	instructions	s de l'ager	ce régionale
	d'admissibilité	et qu'ils répondent contenues dans le	cahier d'instru		de_	ecommande le	\$	d une aide	manciere
		l'agence régionale				mentaire et rais fication si requ		us ou de la	a
		-haut décrits ne soi r la raison suivante		ole à une aide	"""	Junon ar requ			1
1 1 1 1			**						
	ľ			1	_				
	1'					Signature du	représenta	nt de l'age	ence
Numéro du plan d'aménagement forestier de la	17			•	Date:				× 1
propriété concernée 0431404011019	1.					1044045	40400	0446	
	Date	-			04	314040	10188	0110	1

1- identification				con seconomica escuence assessive con escuesco.		*				
Numéro de producteur: JARW27346202										
Adresse: 238-2E RANG RR 1										
Tél.travail: ()										
Représentant:(nom,prénom)	11(11)									
2- Localisation		*.				3-10	dentif	icatio	on de l	a parcelle
Unité de gestion (MRN) 314 Région écolo	ogique: 3E	Code unit	é d'évaluati	on: 1602840	0525		No.		00	5
Tenure: 200 Cadastre: code 1004 nom	HALIFAX							rficie		ā
Municipalité: code 32005 nom VIANNEY		Rang: code	e 02 <b>no</b>	m: DEUX						
Lot(s):no 69 no 70.1 no	no	10								
4- Photo		1700			7	The same		1		TWO SAME
							X		127	100
No. photo: Q97125 #81 Échelle: 1\15000		-					10		1/1	4
Feuillet: 21-L4-SE Altitude 300							1		1	14
5- Qualité des autres travaux ou	Y	March 1	100	1				7	1 -11	1000
succès de l'intervention		Was I	State of the state					2		
1: Surface terrière résiduelle:	11000	- 30		113	1	5/1			1	
Rés. 25 m2/ha Feuil. 0 m2/ha						1	A		A STATE OF	SE A
2 Diamètre couronnes de lumière: m 3.Tiges choisies:rRés.: tiges/ha						1	4	1	A	
S. Tiges choisies:rres.: tiges/ha	TO SECURE		-			May .				1875
4. Qualité des tiges conservées: Acceptable	St. Cart				11	TO A	L'X	47		
5.Blessures aux arbres: Acceptable 6. Chemin de débardage:			TLU	Car A	11/	A A	*		1	1
largueur 3 m , espacement 20 m	No.		<b>*</b> * * * * * * * * * * * * * * * * * *	N. A.		Man self	Mer.	13	11/5/	M. Ca
7. Volume marchand abandonné: 0 m3							N. 1.	1	1	73/4
8. Nombres de tiges marchandes: non abattues tiges/ha Vol.: m3/ha		/4 62	$\mathcal{J}$		13.5		ŧ,	<u>.</u>	1	
9. Nombres de tiges non marchandes:							3 4	1		V M
non abattues tiges/ha			8					A PA	1	
10. Végétation éliminée:						1	Č, c		W.	100
herbacée % ligneuse %	1		1. //							7
11.Efficacité du traitement: 94 %	· · · · · · · · · · · · · · · · · · ·				N.					
12. Andains:					1 6	1.1			1	
13.Largueur: A) bandes coupées NA m					2				300	
B) bandes non coupées NA m	A A A A A A A A A A A A A A A A A A A	6. Renseigne	ments sur l	a plantation	E.	Oslan alid. S	distrib	3	72.	and the second
14. Disposition des déchets de coupe: 15. Nombres de microsites à l'hectare:		Essence Plan		Provenance	Pépini	ère Type	Dens	ité Es	spacen	nent Stock
16. Distance entre les fossés:	*				•					-
17. Profondeur des fossés:principaux m secon	daires									
18. Bassins de sédimentation:	¥									
19. Équipement utilisé: Scie Mecanique										
20 État des fossés: État des ponceaux:		Total:	,							
21. Surface de roulement: largeur m emprise		Objectif de rel	boisement:					Date:		ì
22. Prélèvement des rangées: NA %		Qualité:	Qualité du	site		Végétatio	n com	pétitiv	ve:	
23. Volume récolté dans les interbandes: %		Superficie reb	oisée:	ha				2.5		
24. Produit appliqué:		8- TRAITEME	NT		) N					
25. Quantité à l'hectare:		Code de	Code de	Nb. d'unités	-		D	éducti	on T	Total
26. Date du traitement: 2001-09-10 27. No. de prescription d'origine:		production	travaux	ha/km/1000pl	Taux	Sou-Total	%		Sup.	demandé
28. Respect des bandes de protection:		0977	CER	0,8	620	496,00 \$	0	0	0	496,00\$
29. Uniformité de l'épandage:			and the second text	1100 <b>6</b> :32						
30. Fertilisant fabriqué par:			¥.							
31. Travaux réalisés par: O.G.C			627			19				D41
11 Autres critères d'appréciation										
11. Autres critères d'appréciation  EXPLICATION, REMARQUES ET RECOMMENDATIONS	ATTESTATIO	N DE L'INCÉN	IIELID EO	PECTIED	RÉS	SERVÉ A	L'A	GEN	CE	
Le travail a-t-il été effectué						ravau <del>v t</del> éalisés				out 🗆
conformément à la prescription OUI	c'est-à-dire, c	tous les travaux ont onformément aux rè	gles connues	et éprouvées de	en pa	ravaux fealises irtie  aux i recommande le	nstruc	tions d	e l'agen	ce régionale
· · · · · · · · · · · · · · · · · · ·	la sylviculture d'admissibilit	et qu'ils répondent é contenues dans le	èa toutes les a cahier d'instru	utres conditions	de_			u t	c alue	u.ioidi
		e l'agence régionale.				mentaire et rais		ı refus	ou de la	
		i-haut décrits ne sor ur la raison suivante		ole à une aide	""	or requ	7			
						-7 & A	1	- *	- 144	ent Stock
		19		and the second s	-			-		
					_					
						Signature du	représ	entant	de l'age	nce
Numéro du plan d'aménagement forestier de la					Date:					
propriété concernée 0431404011019						104 10 10	101	0.7	0440	
a value of the state of the sta	1				11 04	1314040	1018	3/	0770	1

### RAPPORT D'EXÉCUTION ET DÉSIGNATION DU OU DES BÉNÉFICIAIRES DE LA PARTICIPATION FINANCIÈRE DE L'AGENCI Agence forestière des Bois-Francs Conseiller forestier accrédité : GROUPEMENT FORESTIER LOTB-MEGANTIC 1- IDENTIFICATION No: 1731404140009 Numéro de producteur: 000000025814 3- PARCELLE Adresse: 238,2 IEME RG No. 001 Tél.travail: Sup. ou long.: 5.2 2- LOCALISATION 4-PHOTO AÉRIENNE ET CARTE Région écologique: 3d-M Tenure: 200 Code unité d'évaluation: 1703-12-4060 Photo (1): Q97125#81 Nom: Municipalité code: 32013 ST-FERDINAND Photo (2): Cadastre code: 1004 Nom: HALIFAX Rang code: 03 Nom: TROIS Échelle: 1\15000 Lot no: 111 1731404101175 Prop no: 01 Feuillet: 21-L4-SE 5- Résultats et qualité des interventions INTERDITE (copie laser, balayage optique, etc...) Résineux Surface terrière résiduelle (m³/ha) : 2. Prélèvement (%) : 33 3. Chemin de débardage largeur (m) : 3 4. Chemin de débardage 17 espacement (m): 5. Prélèvement des rangées : 1 6. Blessures aux arbres %: 7. Volume marchand récolté (m³) : 0 8. Qualité des tiges conservés : BONNE 9. Nombre de semenciers (qté/ha) : 10. Tiges éclaircies ou dégagées : Tiges/ha Résineux : Feuillus: Total: 11. % de tiges de 1 m et -Herbacée Ligneuse 100 6- RENSEIGNEMENTS SUR LA PLANTATION Essence Quantité Densité (tiges/ha) Espacement (m Pépinière Code de stock Type

12. Végétation élimiée (%): 13. Hauteur d'élagage : 14. Nombre de tiges traitées : 15. Type de protecteur : 16. Andains (%): 17. Produit ou matériel utilisé : 18. Quantité à l'hectare : 19. Nombre de microsites (qté/ha): 20. Distance entre les fossés (m) : 21. Profondeur fossés principaux (m): 22. Profondeur fossés secondaires (m) 23. Bassins de sédimentation : 24. État des fossés : 25. État des ponceaux : 26. Surface de roulement (m) : 27. Emprise (m): 28. Machinerie ou équipement utilisé : Tracteur 7- TRAVAUX EXÉCUTÉS ET DEMANDE D'AIDE FINANCIÈRE 29. Efficacité du traitement (%) : 96 Techniqu Code tray Unité prod. 30. Respect des lois et règlements : Réd.(\$) Total tecl Réd.(\$) Total exec Grand Total Sous-total 31. Période de réalisation : 0924 1CERM1 4.340 709 3077.06 3077.06 2014-11-30 0.00 1153 5004 02 0.00 5004 02 8081.08 32. Travaux réalisés par : C : conseiller 33. % Essences compagnes : C : conseiller Programme: AR-02 Montant total de l'aide financière: 5004.02 8081.08 8- DONNÉES FAUNIQUES Réservé à l'Agence Attestation de l'ingénieur forestier Arbres fruitiers (qté/ha;essence) : L'Agence accepte la demande de participation financière pour les J'atteste que tous les travaux ont été activités de protection et de mise en valeur décrites à la section 7 de la présente en conformité avec la prescription sylvicole et demande de participation financière présentée \_\_\_\_ effectués adéquatement, c'est-à-dire, Arbres vétérans ou chicots (qté/ha): conformément aux règles connues et Autres: éprouvées de la sylviculture et qu'ils répondent à toutes les autres conditions cet égard, l'Agence accorde une participation financière au : d'admissibilité contenues dans le cahier 9- AUTRES CRITÈRES D'APPRÉCIATION d'instructions techniques de l'Agence Producteur forestier reconnu\_\_\_, et ce, pour un montant de J'atteste aussi que les travaux ont été Le travail a-t-il été effectué 8081.08 \$ conformément à la prescription ? : Conseiller forestier accrédité X, et ce, pour un montant de effectués en respect et selon les PREMIERE ÉCLAIRCIE modalités d'intervention prévues au et par conséquent, le(s) reconnaît à titre de bénéficiaire(s) de sa PPMV de l'Agence participation financière L'Agence refuse la demande de participation financière pour les Les travaux ci-haut décrits ne sont pas activités de protection et de mise en valeur décrites à la section 7 de la présente en conformité avec la prescription sylvicole et la admissibles à une aide financière pour la raison suivante: demande de participation financière présentée Paquet,G tech.f Rapport d'exécution préparé pa Signatre de l'Agence 2015-02-02 Date: Date Si non inscrit à la prescription : Oui Non Dérogation à un règlement : Ajustement au PPMV : Si oui justifications ou précisions : Sélectionné pour la V.O.: No: 1731404140009 15-02 1

MINISTÈRE: 600   NUMÉRO DE BÉNÉFICIAIRE	ACTION:			: NOM: Nombre de lignes	$\cdot \Box$	1 - Canada 2 - États-L	nis		405	TERRITOIR 5314 6	
TRANSAC.: 194 4 0 1 1 1 1	1 - Enlever 2 - Ajouter 3 - Modifier	П	Nombre de lignes	On Highway		2 . A					
1 - IDENTIFICATION	Alancia de la constanta	100012210000				3 - Autos	pays				
Numéro de producteur: JARW27346202											_
Adresse: 238 , RR 1											
Tél. travail:											
Représentant: (nom, prénom)								Tél.:			
2 - LOCALISATION									3-IDE	NTIFICATION LA PARCELLE	
Unité de gestion (MER): 34 Région écologique: 3E L				ode d'unité d'éval	luation! <u>60</u>	0284	0525		_ DE L	A PARCELLE	
Tenure: 200 Cadastre: code 1004 nom									No:_	001	
Municipalité: code 27310 nom VIANNEY		!	Rang: code	<u>03_nom_</u>	TRI	DIS			Super	rficie:6	<u>. () ha</u>
Lot(s): no 109. no 111 no	no_		no		`				Long	ueur:	1km
4 - PHOTO											
No do	40000	98099		101041003							
		a karena			CARD IN THE		,,,,,,,,,,,,,,,,,,,,,,,,,,,,,,,,,,,,,,,			77.0	2022
Feuillet: 21-L4-SE Akitude: 400 m						W.C.		1000	100	1. 1. 1. 1. 1. 1.	( a
37/7	150								1		
5 - QUALITÉ DES AUTRES TRAVAUX OU SUCCES DE L'INTERVENTION	なり、	7787			~			F 135		4. 1 P	7/1
Surface terrière résiduelle:	2\Y**	1830					24 J	140		10 × 2	1
rés. m²/ha, feuil. m²/ha	1 :10		The same	1	1	1	100		( S	1 11	913 41
2. Diamètre des couronnes de lumière: m			750	-		1	4	1	И 💚	134	171
3. Tiges choisies: resineuxbges.ha,%		1	76		Die	11		1	CIX :	1238	
fourillus bgosha %		30				- 13	17	14.7	•	W. J.	
4. Qualité des tiges	39 9 C	18			<b>M</b>	4	A.	1.4	4 74		
conservées:	11.00				1/2		1	1 1	4 CS		****
5. Biessures	W	6		144		D	1/200		-	. Will	9/1/11
aux arbres:	63 /10				1	12	12	4.5	W 12		
6. Chemins de débardage:		1 44	1 2 x	/ / M	10 1 V		Pag Si	XA. 70	K + C	75	, 20x
largeurm, espacementm	1	1	7	/ /		1			A YO		1
7. Volume marchand abandonné: mª		and the	To make	11.33			1993	1	Sall !	1.3	1 1
8. Nombre de tiges marchandes:		8	7 - 4	1		49%	* * * * *		The second	A. Marie	<b>N</b>
non abattuestiges/ha, volm³/ha			. 200	A. S. W.		E est a				'L'	
Nombre de tiges non marchandes:		*/************************************	1 4	1 / Jan				12 X	939F [		100
non abattuestges/ha		. x									* A*** - 4
	175 C. C.	1	1	V 1100	7000	1.78	9/ 13	650	64 6		
10. Végétation éliminée:			3. L						1.		
10. Végétation éliminée: herbacée%, ligneuse%											14
herbacée%, ligneuse%  11. Efficacité du traitement:%  12. Andains:%											




0* reboisée: UX EXECUTE  Code des travaux	1-Mati Qualité du site: 4.6  Nombre d'unité ha/km/1000 pl.	Provide R9.	neuse Adéquat ha NANCIER Montan aide finan 2224.4	CPPFQ  Vég  tibre % 3 0 7 0	gétation com	Rer  pétitive:  n superficie 0.000	7451 () () () () () () () () () () () () ()	92.05.25 ts. dégagés
herbacée %, ligneuse %  11. Efficacité du traitement: %  12. Andains: %  13. Largeur: A) bandes coupées m  14. Disposition des déchets de coupe:  15. Nombre de microsites à fhectare: m  17. Profondeur des fossés: m  17. Profondeur des fossés: principaux m, secondaires  18. Bassins de sédimentation: m, secondaires  19. Équipement utilisé: 20. État des fossés: état des ponceaux: 21. Surface de roulement: largeur m, 'emprise 22. Prélèvement des rangées: 23. Volume récolté dans les interbandes: 24. Produit appliqué: 25. Quantité à l'hectare: 26. Date du traitement: 92 ú5 25 27. No de prescription d'origine: 28. Respect des bandes de protection:	m Ob Qu Sul	Total: pjectif de valité:perficie re oduction 32-2	Nombre de plante	1-Mati Cualité du site: 4.


















# RAPPORT D'EXÉCUTION

1231404910195 9109

Forêt privée	Reboisement et travaux sylvicoles
MINISTÈRE: 051 NUMÉRO DE BÉNÉFICIAIRE	ACTION: ADRESSE: NOM: CODE DE RÉSIDENCE: TERRITOIRE
TRANSAC.: 194 4 0 1 1 1 1	1 - Enlawer Nombre de lignes Nombre de lignes 2 - Ajouter de lignes 3 - Audrée pays 405314 1
1 - IDÉNTIFICATION	
Numéro de producteur: JARW27346202	
Adresse: 258, RR 1	
Tot. travail:	
Représentant: (nom, prénom)	
2 - LOCALISATION	#4 de travall: Code d'unité d'évaluation 602840525
Unité de gestion (MFO): 34 Région écologique: 3E Un Tenure: 200 Cadastre: code 1004 nom	HALTEAY
Municipalité: code 27310 nom VIANNEY	
Lot(s): no 109 no 111 no	Rang: code O3 nom Superficie: 6 - O ha
10 10	
4 - PHOTO	
No de photo: @85333#187	
Feuillet: 21-L4-SE Atitude: 400 m	
5 - QUALITÉ DES AUTRES TRAVAUX OU SUCCES DE L'INTERVENTION	
OU SUCCES DE L'INTERVENTION	
Surface terrière résiduelle:	
résm*/ha, feuilm*/ha	
2. Diamètre des couronnes de lumière:m	
3. Tiges choisies:résineuxbgescha,%	
leulius bges/ha, %	
4. Qualité des tiges	
conservées:	
5. Blassures	
aux arbres:	
6. Chemins de débardage	
largeur m, espacement m  7. Volume marchand abandonné: m³	
8. Nombre de tiges marchandes	
non abattues tiges/ha, vol. m³/ha	
9. Nombre de tiges non maiorandes:	
non abattues bgesha	
10. Végétation éliminée:	
herbacée 30 %, ligneuse 70 %	
DD 18 A27 30 7 32.	
11. Efficacité du traitement: 98 %	











concernée(s).....

Foret privee	heboisement et travaux sylvicoles
1:	TRION: ADRESSE: NOM: CODE DE RÉSIDENCE: TERRITOIRE  Flavor Nombre de lignes
TRANSAC.: 194 4 0 1 2 3:	Ajouter de lignes de lignes 2 - États-Unis 405314 7
1 - IDENTIFICATION	
Numéro de producteur: JARW27346202	
Adresse: 238, F.R. 1	
Tél. travail:	•
Représentant: (nom, prénom)	Tél.:
2 - LOCALISATION	
Unité de gestion (MFO): 4 Région écologique: Unité de	travail:Code d'unité d'évaluation: 1.602840525 3-IDENTIFICATION DE LA PARCELLE
Tenure: 200 Cadastre: code 1004 nom	HALIFAX No: 001
Municipalité: code 2/310 nom VIANNEY	Rang: code 03 nom TROIS Superficie: 4.6 ha
Lot(s): no109	no no no.prop: 01
	10
4 - PHOTO	
No de photo: @85333#187	MAUIS-MUNIS INC. G lous droits reserves 1993
1 21-14-51 400 11	2 ious diolis reserves 1993
Feuillet:Attitude:m	
5 - QUALITÉ DES AUTRES TRAVAUX OU SUCCES DE L'INTERVENTION	
1. Surface terrière résiduelle:	
résm²/ha, feuilm²/ha	
2. Diamètre des couronnes de lumière:m	
3. Tiges choisies:reelneux 2250 tigesha, 90 %	
foulible 0 tigosha, 0 %	
4. Qualité des tiges	
conservées:	
5. Blessures	
aux arbres:	
6. Chemins de débardage:	
largeurm, espacementm	The state of the s
7. Volume marchand abandonné: m²	
8. Nombre de tiges marchandes:	
non abattuestiges/ha, volm²/ha	
9. Nombre de tiges non marchandes:	
non abatturetigos/ha	800 P. B. T. P. M. B. B. S.
10. Végétation éliminée:	
herbacée % ligneuse 100 %	
11. Efficacité du traitement: 98 8 %	
11. Elicacité do traitement:	
12. Andains:	






12. Andains:  13. Largeur: A) bandes coupées m  B) bandes non-coupées m  14. Disposition des déchets de coupe: A) Acceptable  15. Nombre de microsites à l'hectare; 2500  16. Distance entre les fossés: m  17. Profondeur des fossés: m, secondaires m  18. Bassins de sédimentation: Bebus q. + Booa-Jet  20. État des fossés: état des ponceaux: m, emprise m  21. Surface de roulement: largeur m, emprise m  22. Prélèvement des rangées: m	Essence Nombre de plants Age Provenance Pépinière Type de plants Densité signe / ha mix m  0 0 0 0 0 0 0 0 0 0 0 0 0 0 0 0 0 0
12. Andains:  13. Largeur: A) bandes coupées m  B) bandes non-coupées m  14. Disposition des déchets de coupe: A) Acceptable 15. Nombre de microsites à l'hectare: 2500  16. Distance entre les fossés: m  17. 
12. Andains:  13. Largeur: A) bandes coupées m  B) bandes non-coupées m  14. Disposition des déchets de coupe: A) Acceptable 15. Nombre de microsites à thectare; 2500  16. Distance entre les fossés: m  17. Profondeur des fossés: m, secondaires m  18. Bassins de sédimentation: 19. Équipement utilisé: Debus q. + Boon-Jet  20. État des fossés: état des ponceaux: m, emprise m  21. Surface de roulement: largeur m, emprise m  22. Prélèvement des rangées: 23. Volume récolté dans les interbandes: %  24. Produit appliqué: VI 51 01	Essence Nombre de Age Provenance Pépinière Type de plants Densité signs / ha Espacement in X m  O O O O O O O O O O O O O O O O O O
12. Andains:  13. Largeur: A) bandes coupées m  B) bandes non-coupées m  14. Disposition des déchets de coupe: A) Acceptable  15. Nombre de microsites à thectare; 2500  16. Distance entre les fossés: m  17. Profondeur des fossés: principaux m, secondaires m  18. Bassins de sédimentation:  19. Équipement utilisé: Debusq. + Boom-Jet  20. État des fossés: état des ponceaux:  21. Surface de roulement: largeur m, emprise m  22. Prélèvement des rangées: 23. Volume récolté dans les interbandes: %  24. Produit appliqué: Vi 51 01  25. Quantité à l'hectare: 5. 51	Essence   Nombre de   Age   Provenance   Pépinière   Type de plants   Densité   Espacement   m x m
12. Andains:  13. Largeur: A) bandes coupées m  B) bandes non-coupées m  14. Disposition des déchets de coupe: A) Acceptable  15. Nombre de microsites à l'hectare; 2500  16. Distance entre les fossés: m  17. Profondeur des fossés: principaux m, secondaires m  18. Bassins de sédimentation;  19. Équipement utilisé; Debusq. + Boom-Jet  20. État des fossés: état des ponceaux;  21. Surface de roulement: largeur m, emprise m  22. Prélèvement des rangées: 23. Volume récolté dans les interbandes: %  24. Produit appliqué; Vision  25. Quantité à l'hectare; 5. 51	Essence   Nombre de   Age   Provenance   Pépinière   Type de plants   Densité   Espacement   m x m
12. Andains:  13. Largeur: A) bandes coupées	Essence   Nombre de   Age   Provenance   Pépinière   Type de plants   Densité   Espacement   m x m   0   0   0   0   0   0   0   0   0
12. Andains:  13. Largeur: A) bandes coupées	Essence   Nombre de   Age   Provenance   Pépinière   Type de plants   Densité   Espacement   m x m
12. Andains:  13. Largeur: A) bandes coupées m  B) bandes non-coupées m  14. Disposition des déchets de coupe: A) Acceptable  15. Nombre de microsites à l'hectare; 2500  16. Distance entre les fossés: m  17. Profondeur des fossés: principaux m, secondaires m  18. Bassins de sédimentation:  19. Équipement utilisé: Debusq.+ Boom-Jet  20. État des fossés: m, emprise m  21. Surface de roulement: largeur m, emprise m  22. Prélèvement des rangées: 23. Volume récolté dans les interbandes: %  24. Produit appliqué: V15101  25. Quantité à l'hectare: 5.51 26. Date du traitement: 94.09.04  27. No de prescription d'origine: 1231404910195  28. Respect des bandes de protection: DUI  29. Uniformité de l'épandage: DUI  30. Fertilisant fabriqué par: D. C. D D	Essence   Nombre de plants   Age   Provenance   Pépinière   Type de plants   Densiés   Espacement   Nombre de plants   Nombre
12. Andains:  13. Largeur: A) bandes coupées	Essence   Nombre de plants   Age   Provenance   Pepinière   Type de plants   Espacement   1
12. Andains:  13. Largeur: A) bandes coupées m  B) bandes non-coupées m  14. Disposition des déchets de coupe: A) Acceptable  15. Nombre de microsites à l'hectare; 2500  16. Distance entre les fossés: m  17. Profondeur des fossés: principaux m, secondaires m  18. Bassins de sédimentation:  19. Équipement utilisé: Debusq. + Boom-Jet  20. État des fossés: m, emprise m  21. Surface de roulement: largeur m, emprise m  22. Prélèvement des rangées: 23. Volume récolté dans les interbandes: %  24. Produit appliqué: V15101  25. Quantité à l'hectare: 5.51 26. Date du traitement: 94.09.04  27. No de prescription d'origine: 1231404910195  28. Respect des bandes de protection: DUI  29. Uniformité de l'épandage: DUI  30. Fertilisant fabriqué par: D. C. D DUI	Essence   Nombre de plants   Age   Provenance   Pépinière   Type de plants   Densité   Espacement   gent / he   m x m x
12. Andains:  13. Largeur: A) bandes coupées	Essence   Nombre de plants   Age   Provenance   Pépinière   Type de plants   Densité   Espacement   gas / he   n x m   0   0   0   0   0   0   0   0   0
12. Andains:  13. Largeur: A) bandes coupées	Essence   Nombre de plants   Age   Provenance   Pepinière   Type de plants   Densible   Espacement   m x m   0   0   0   0   0   0   0   0   0
12. Andains:  13. Largeur: A) bandes coupées m  14. Disposition des déchets de coupe: A) Acceptable  15. Nombre de microsites à l'hectare; 2500  16. Distance entre les fossés: m  17. Profondeur des fossés: principaux m, secondaires m  18. Bassins de sédimentation:  19. Équipement utilisé: Debusq. + Boon-Jet  20. État des fossés: état des ponceaux; m, emprise m  21. Surface de roulement: largeur m, emprise m  22. Prélèvement des rangées: 23. Volume récolté dans les interbandes: %  24. Produit appliqué: V1510n  25. Quantité à l'hectare: 5. 51	Essence   Nombre de plants   Age   Provenance   Pepinière   Type de plants   Densible   Espacement   m x m   0   0   0   0   0   0   0   0   0
12. Andains:  13. Largeur: A) bandes coupées	Essence   Nombre de   Age   Provenance   Pépinière   Type de planta   Densité   Espacement   m x m   0   0   0   0   0   0   0   0   0
12. Andains:  13. Largeur: A) bandes coupées	Essence   Nombre de   Age   Provenance   Pépinière   Type de planta   Densité   Espacement   m x m   0   0   0   0   0   0   0   0   0
12. Andains:  13. Largeur: A) bandes coupées	Essence   Mombre de   Age   Provenance   Papinière   Type de piants   Destaité   Espacament   Sym / Na
12. Andains:  13. Largeur: A) bandes coupées  B) bandes non-coupées  If. Disposition des déchets de coupe:  15. Nombre de microsites à l'hectare:  2500  16. Distance entre les fossés:  In Interpretation:  19. Équipement utilisé:  Debusq. + Boda-Jet  20. État des fossés:  état des ponceaux:  21. Surface de roulement: largeur  22. Prélèvement des rangées:  23. Volume récolté dans les interbandes:  24. Produit appliqué:  Vision  25. Quantité à l'hectare: 5.51  26. Date du traltement: 94.09.04  27. No de prescription d'origine:  1231404910195  28. Respect des bandes de protection:  BUI  30. Fertilisant fabriqué par:  31. Travaux réalisés par:  D. O   O   O   O   O
12. Andains:  13. Largeur: A) bandes coupées  B) bandes non-coupées  M  14. Disposition des déchets de coupe:  15. Nombre de microsites à l'hectare:  16. Distance entre les fossés:  17. Profondeur des fossés: principaux  M, secondaires  M  18. Bassins de sédimentation:  19. Equipement utilisé:  Debusq. + Bdor-Jet  20. État des fossés: état des ponceaux:  21. Surface de roulement: largeur  M, emprise  M  22. Prélèvement des rangées:  23. Volume récolté dans les interbandes:  24. Produit appliqué:  Vision  25. Quantité à l'hectare:  25. Date du tralement:  27. No de prescription d'origine:  1231404910195  28. Respect des bandes de protection:  BUI  30. Fertilisant fabriqué par:  31. Travaux réalisés par:  D. G. C  3-AUTRES CRITERES D'APPREGIATION  EXPLICATIONS, REMARQUES ET RECOMMANDATIONS  Le travail a-t-il été effectué conformément à la prescription:  Dui non	Essence   Mombre de   Age   Provenance   Papinière   Type de piants   Destaité   Espacament   Sym / Na